


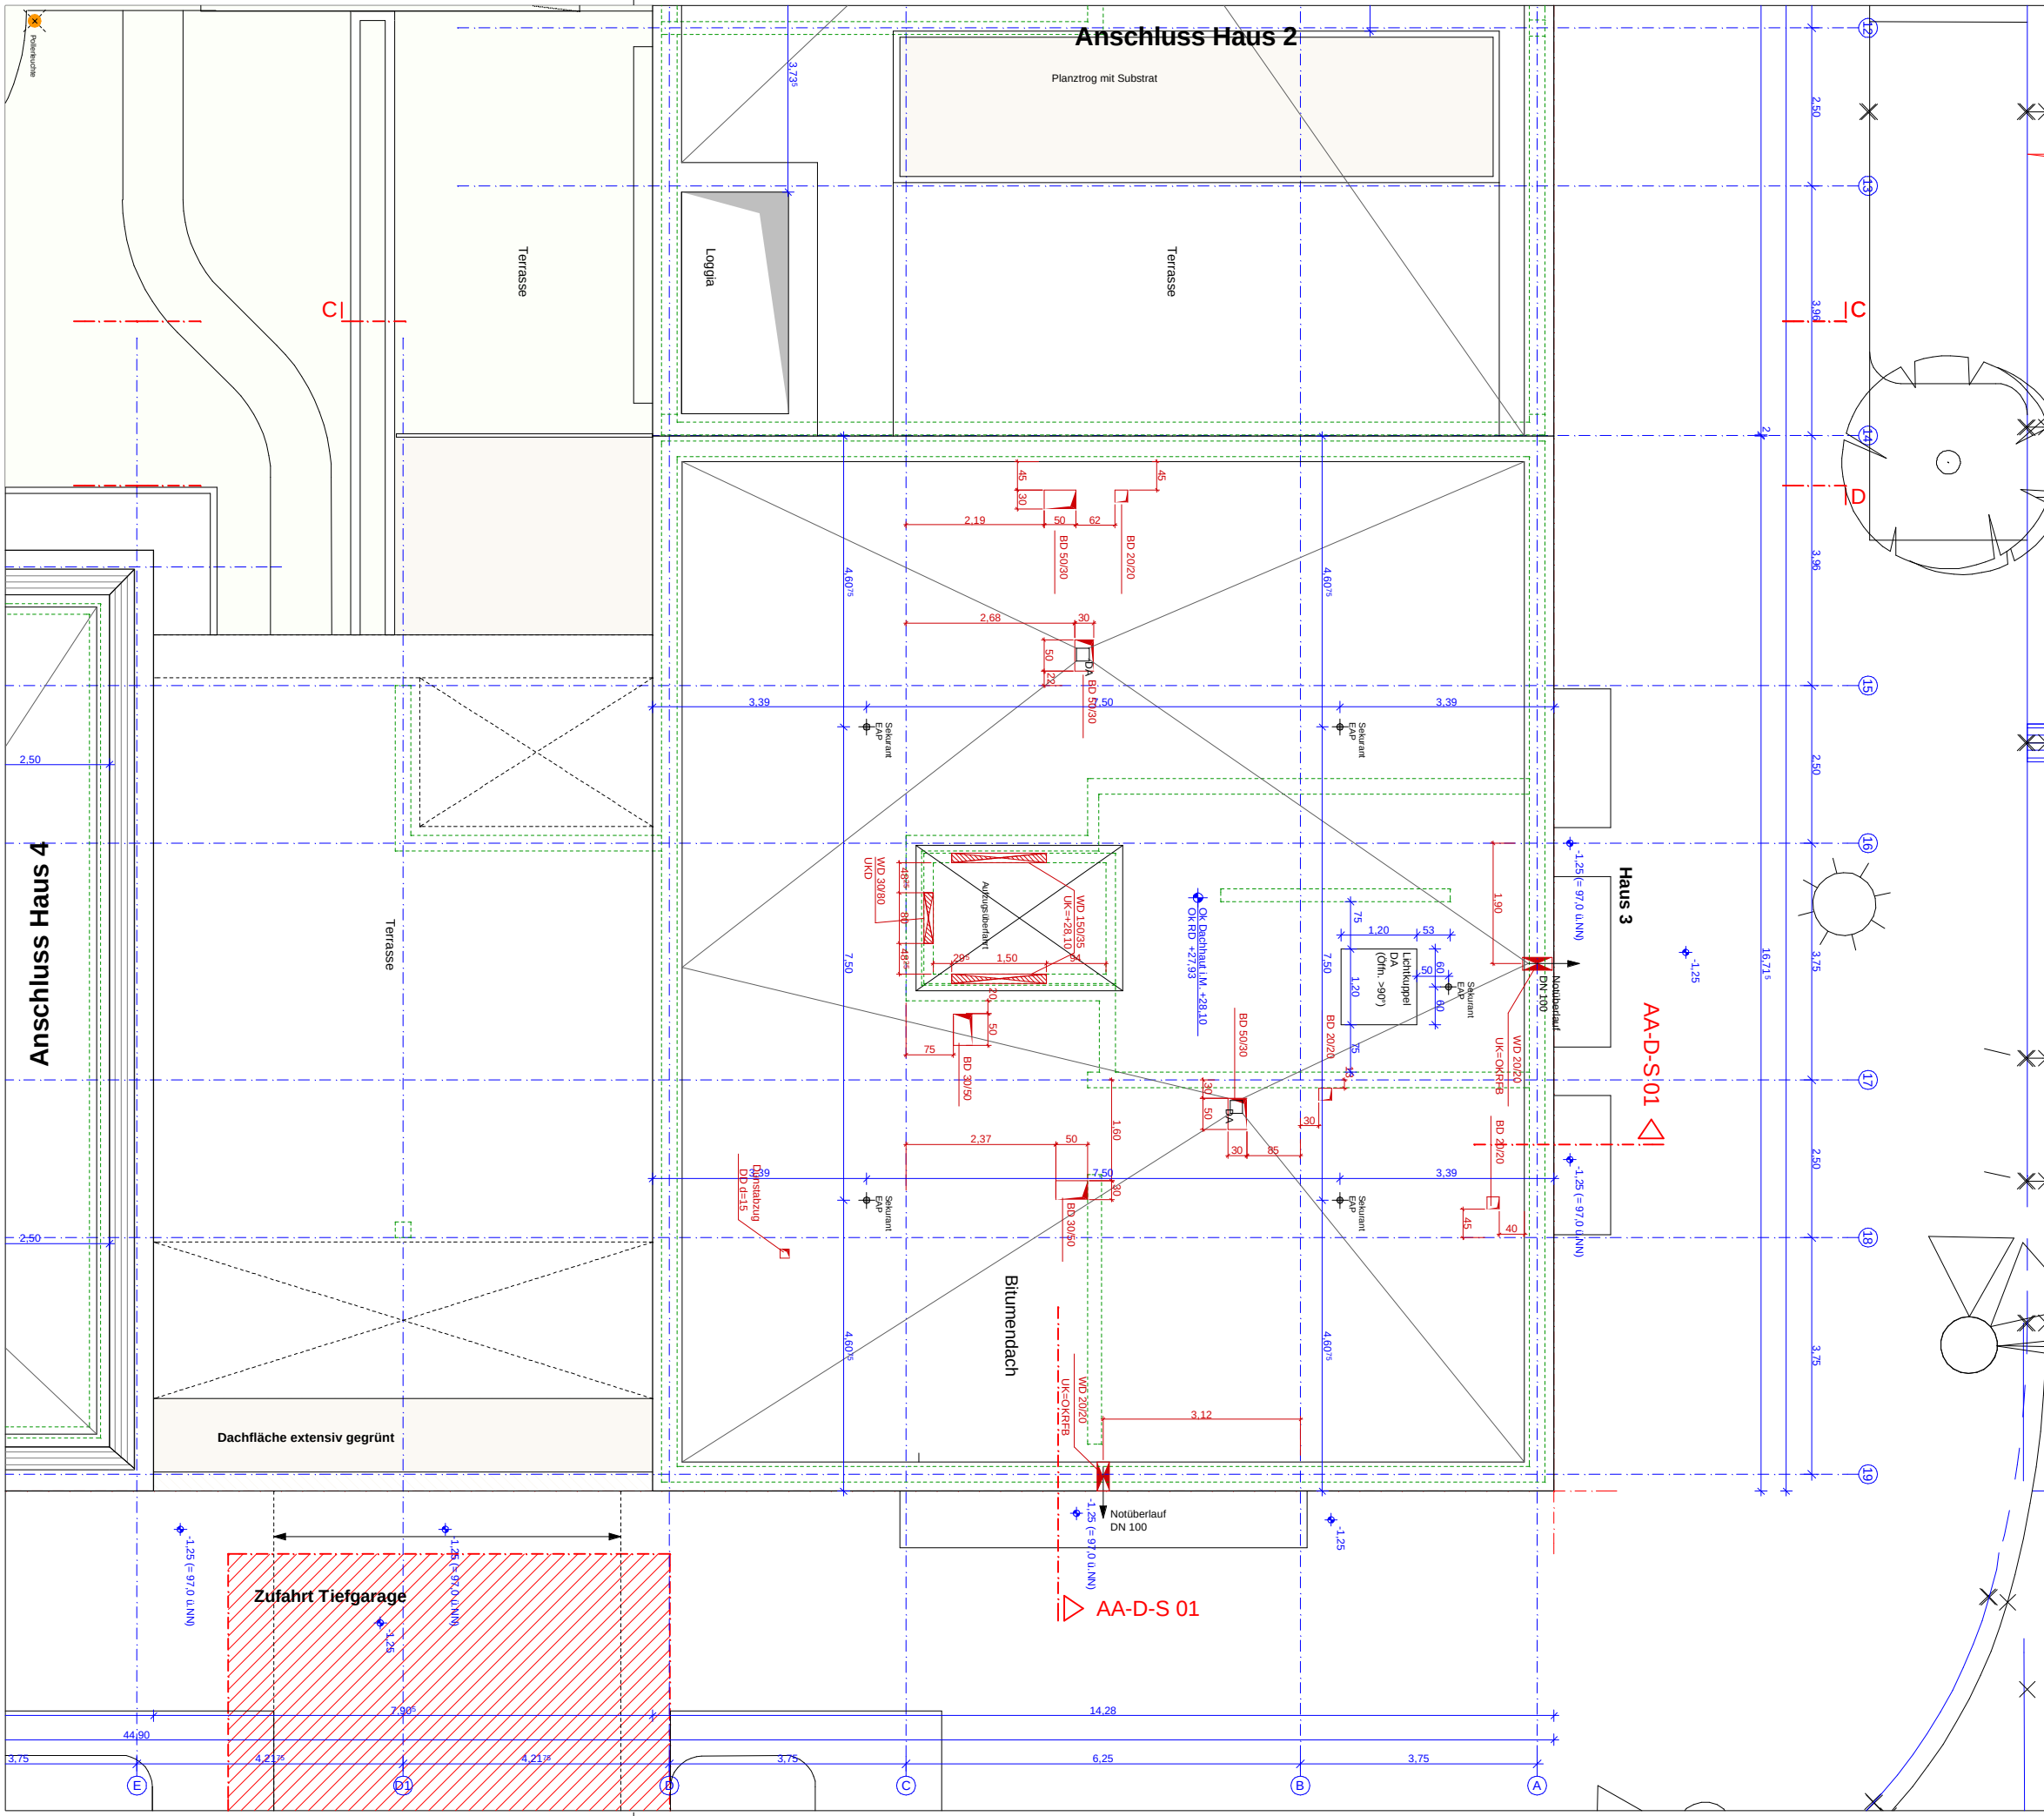


LEGENDE

Alle Maße sind am Bau zu überprüfen!
Die ausführende Firma ist für die Konstruktion der Ausführung und die Prüfung sämtlicher Maße verantwortlich.
Bei Maßabweichungen sind die Architekten und die Bauleitung umgehend zu informieren.
Dieser Plan ist nur in Zusammenhang mit den dazu gehörigen Schall- und Bewehrungsplänen des Statikers und den dazu gehörigen Installationsplänen (Haustechnik und Elektro) gültig. Unstimmigkeiten sind umgehend der Bauleitung zu melden!
Grundlage der konstruktiven Ausführung ist die Statik. Anderweitig trägt der Unternehmer die alleinige Verantwortung!
Ausspannungen gem. Angabe Fachplaner. Sämtliche sichtbaren Bauteile werden, wenn nicht anders vermerkt, verputzt.
Bei Putzflächen sind Übergänge verschiedener Materialien so mit Putzgewebe zu überspannen, daß Bewegungen innerhalb des Putzes erfolgen können. Anschlüsse von Gipskartonbauteilen an andere Bauteile sind elastisch herzustellen. Alle Höhenmasse ab OKFFB, Brüstungshöhen bis OKR.

AB	ABLUF	GKA	GIPSKARTON AKUSTIK PANEEL	RR	REGENROHR
AD	ABGEHÄNGTE DECKE	GKI	GIPSKARTON IMPRÄGNIERT	RS	RAUCHSCHUTZTÜR
AK	AUSSENKANTE	G30	FEUERHEMMENDE VERGLASUNG	RWA	RAUCH-WÄRME-ABZUG
BA	BODENAUSSPARUNG	G90	FEUERBESTÄNDIGE VERGLASUNG	SANITÄR	SANITÄR
BBA	BRANDERKÄMPFUNGSABSCHNITT	H	HEIZUNG	SB	SICHTBETON
BD	BODENDURCHBRUCH	HK	HEIZKÖRPER	SH	SCHACHT
BE	BODENEINLAUF	HKN	HEIZKÖRPERNISCH	SHS	SCHACHTSOHLE
BFT	BETONFERTIGTEIL	HL	HANDLAUF	SHY	STANDHYDRANT
BR	BRÜSTUNGSHÖHE AB OKRFB	HV	HEIZUNGSVERTEILUNG	SP	SPRINKLER
BRH	BRÜSTUNGSHÖHE AB OKFFB	K	KÜHLUNG	STH	STURZHÖHE
BW	BRANDWAND	L	LÜFTUNG	T30	FEUERHEMMENDE TÜR
D	DRUCKLUF	LH	LICHT-HÖHE	T90	FEUERBESTÄNDIGE TÜR
DA	DECKENAUSSPARUNG	LPA	LEUCHTENAUSSPARUNG	UK	UNTERKANTE
DD	DECKENDURCHBRUCH	MP	MITTELPUNKT	UKDF	UNTERKANTE FERTIGDECKE
DE	DACHENLAUF	NA	NOTAUSGANG	UKF	UNTERKANTE FERTIG
DS	DICHTSCHLIESSEND	NMS	NACHMONTAGE SCHLIESSEN	UKR	UNTERKANTE ROH
E	ELEKTRO	OK	OVERKANTE	UKRD	UNTERKANTE ROHDECKE
EV	ELEKTROVERTEILUNG	OKF	OVERKANTE FERTIG	UKRST	UNTERKANTE STURZ
F	FERTIGMASZ	OKFFB	OVERKANTE FERTIGFUSSBODEN	UKUZ	UNTERKANTE UNTERZUG
FA	FUNDAMENTAUSSPARUNG	OKR	OVERKANTE ROH	UZ	UNTERZUG
FB	FUSSBODEN	OKRFB	OVERKANTE ROHFUSSBODEN	UZD	UNTERZUGSDURCHBRUCH
FD	FUNDAMENTDURCHBRUCH	OKSCH	OVERKANTE SCHACHT	ÜZ	ÜBERZUG
FR	FERNMELODETECHNIK	OKST	OVERKANTE STURZ (ROH)	VK	VORDERKANTE
FR	FACHPLANUNG	OKVW	OVERKANTE VORWAND	VKD	VORDERKANTE DECKE
FR	FUTTERROHR	P	PUTZ	VKFA	VORDERKANTE FASSADE
FS	FUNDAMENTSCHUTZ	R	ROHMASZ	VW	VORWAND
FT	FERTIGTEIL	RD	RAUCHDICHT	WA	WANDAUSSPARUNG
F30	FEUERHEMMENDE WAND	RDS	ROHDECKENSPRUNG	WD	WANDDURCHBRUCH
F90	FEUERBESTÄNDIGE WAND	RDT	RAUCHDICHT TÜR	WHY	WANDHYDRANT
G	GAS	RH	ROHRHÜLSE	WS	WANDSCHUTZ
GEM	GEMÄSS	RK	ROLLADENKASTEN	Z	ZUGSCHACHT
GH	GELÄNDERHÖHE OKFFB BIS OKF	RO	REVISIONSÖFFNUNG	ZU	ZULUF
GK	GIPSKARTON				

BESTANDSPLANUNG

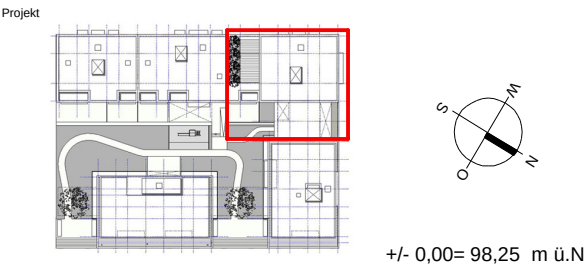

Projekt **Westhafen** Baufeld 11/1 Frankfurt am Main

Westhafenstraße / Hafenstraße
Frankfurt am Main

Bauherr **Viterra Development GmbH**

Westendstraße 28
60325 Frankfurt am Main

Architekt **BERGHOF & HALLER
ARCHITEKTEN BDA**

Fichardstraße 46 60322 Frankfurt am Main
Tel.: 069 - 905 504 0 Fax: 069 - 905 504 20

Planinhalt **Dachaufsicht Haus 3**

Gez.	Datum	Format	Maßstab	Plannr.
JD	31.03.2007	A1	1:50	AA-G-H3-DA

Anschluss Haus 2


LEGENDE

Alle Maße sind am Bau zu überprüfen!
Die ausführende Firma ist für die Konstruktion der Ausführung und die Prüfung sämtlicher Maße verantwortlich.
Bei Maßabweichungen sind die Architekten und die Bauleitung umgehend zu informieren.
Dieser Plan ist nur in Zusammenhang mit den dazu gehörigen Schür- und Bewehrungsplänen des Statikers und den dazu gehörigen Installationsplänen (Haustechnik und Elektro) gültig. Unsinngemäßen sind umgehend der Bauleitung zu melden!
Grundlage der konstruktiven Ausführung ist die Statik. Anderweitig trägt der Unternehmer die alleinige Verantwortung!
Ausspannungen gem. Angabe Fachplaner. Sämtliche sichtbaren Bauteile werden, wenn nicht anders vermerkt, verputzt.
Bei Putzflächen sind Übergänge verschiedener Materialien so mit Putzgewebe zu überspannen, daß Bewegungen innerhalb des Putzes erfolgen können. Anschlüsse von Gipskartonbauteilen an andere Bauteile sind elastisch herzustellen. Alle Höhenmasse ab OKFFB, Brüstungshöhen bis OKR.

AB	ABLUF	GKA	GIPSKARTON AKUSTIK PANEEL	RR	REGENROHR
AD	ABGEHÄNGTE DECKE	GKI	GIPSKARTON IMPRÄGNIERT	RS	RAUCHSCHUTZTÜR
AK	AUSSENKANTE	G30	FEUERHEMMENDE VERGLASUNG	RWA	RAUCH-WÄRME-ABZUG
BA	BODENAUSSPARUNG	G90	FEUERBESTÄNDIGE VERGLASUNG	SG	SANITÄR
BBA	BRANDERKÄMPFUNGSABSCHNITT	H	HEIZUNG	SB	SICHTBETON
BD	BODENDURCHBRUCH	HK	HEIZKÖRPER	SH	SCHACHT
BE	BODENEINLAUF	HKN	HEIZKÖRPERNISCH	SHS	SCHACHTSOHLE
BFT	BETONFERTIGTEIL	HL	HANDLAUF	SHY	STANDHYDRANT
BR	BRÜSTUNGSHÖHE AB OKFFB	HV	HEIZUNGSVERTEILUNG	SP	SPRINKLER
BRH	BRÜSTUNGSHÖHE AB OKFFB	K	KÜHLUNG	STH	STURZHÖHE
BW	BRANDWAND	L	LÜFTUNG	T30	FEUERHEMMENDE TÜR
D	DRUCKLUF	LH	LICHT-HÖHE	T90	FEUERBESTÄNDIGE TÜR
DA	DECKENAUSSPARUNG	LPA	LEUCHTENAUSSPARUNG	UK	UNTERKANTE
DD	DECKENDURCHBRUCH	MP	MITTELPUNKT	UKDF	UNTERKANTE FERTIGDECKE
DE	DACHENLAUF	NA	NOTAUSGANG	UKF	UNTERKANTE FERTIG
DS	DICHTSCHLIESSEND	NMS	NACHMONTAGE SCHLIESSEN	UKR	UNTERKANTE ROH
E	ELEKTRO	OK	OBERKANTE	UKRD	UNTERKANTE ROHDECKE
EV	ELEKTROVERTEILUNG	OKF	OBERKANTE FERTIG	UKRST	UNTERKANTE STURZ
F	FERTIGMASZ	OKFFB	OBERKANTE FERTIGFUSSBODEN	UKUZ	UNTERKANTE UNTERZUG
FA	FUNDAMENTAUSSPARUNG	OKR	OBERKANTE ROH	UZ	UNTERZUG
FB	FUSSBODEN	OKRFB	OBERKANTE ROHFUSSBODEN	UZD	UNTERZUGSDURCHBRUCH
FD	FUNDAMENTDURCHBRUCH	OKSCH	OBERKANTE SCHACHT	UZ	ÜBERZUG
FE	FERNMELEDETECHNIK	OKST	OBERKANTE STURZ (ROH)	VK	VORDERKANTE
FL	FACHPLANUNG	OKVW	OBERKANTE VORWAND	VKD	VORDERKANTE DECKE
FR	FUTTERROHR	P	PUTZ	VKFA	VORDERKANTE FASSADE
FS	FUNDAMENTSCHUTZ	R	ROHMASZ	VW	VORWAND
FT	FERTIGTEIL	RD	RAUCHDICHT	WA	WANDAUSSPARUNG
F30	FEUERHEMMENDE WAND	RDS	ROHDECKENSPRUNG	WD	WANDDURCHBRUCH
F90	FEUERBESTÄNDIGE WAND	RDY	RAUCHDICHT TÜR	WHY	WANDHYDRANT
G	GAS	RH	ROHRHULSE	WS	WANDSCHLITZ
GEM	GEMÄSS	RK	ROLLADENKASTEN	Z	ZUGSCHACHT
GH	GELÄNDERHÖHE OKFFB BIS OKF	RO	REVISIONSÖFFNUNG	ZU	ZULUF
GK	GIPSKARTON				

Anschluss Haus 4

BESTANDSPLANUNG

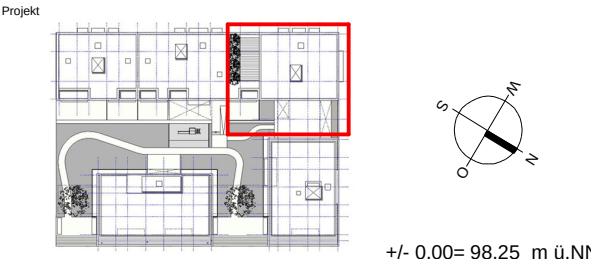

Projekt Westhafen Baufeld 11/1 Frankfurt am Main

Westhafenstraße / Hafenstraße
Frankfurt am Main

Bauherr Vitera Development GmbH

Westendstraße 28
60325 Frankfurt am Main

Architekt BERGHOF & HALLER
ARCHITEKTEN BDA

Fichardstraße 46 60322 Frankfurt am Main
Tel.: 069 - 905 504 0 Fax: 069 - 905 504 20

Planinhalt 8. OG Haus 3


Gez.	Datum	Format	Maßstab	Plannr.
JD	31.03.2007	A1	1:50	AA-G-H3-OG 8

LEGENDE


Alle Maße sind am Bau zu überprüfen!
Die ausführende Firma ist für die Konstruktion der Ausführung und die Prüfung sämtlicher Maße verantwortlich.
Bei Maßabweichungen sind die Architekten und die Bauleitung umgehend zu informieren.
Dieser Plan ist nur in Zusammenhang mit den dazu gehörigen Schal- und Bewehrungsplänen des Statikers und den dazu gehörigen Installationsplänen (Haustechnik und Elektro) gültig. Unstimmigkeiten sind umgehend der Bauleitung zu melden!
Grundlage der konstruktiven Ausführung ist die Statik. Anderweitig trägt der Unternehmer die alleinige Verantwortung!
Ausspannungen gem. Angabe Fachplaner. Sämtliche sichtbaren Bauteile werden, wenn nicht anders vermerkt, verputzt.
Bei Putzflächen sind Übergänge verschiedener Materialien so mit Putzgewebe zu überspannen,
daß Bewegungen innerhalb des Putzes erfolgen können. Anschlüsse von Gipskartonbauteilen an andere Bauteile sind elastisch herzustellen. Alle Höhenmasse ab OKFFB, Brüstungshöhen bis OKR.

AB	ABLUF	GKA	GIPSKARTON AKUSTIK PANEEL	RR	REGENROHR
AD	ABGEHÄNGTE DECKE	GKI	GIPSKARTON IMPRÄGNIERT	RS	RAUCHSCHUTZTÜR
AK	AUSSENKANTE	G30	FEUERHEMMENDE VERGLASUNG	RWA	RAUCH-WÄRME-ABZUG
BA	BODENAUSSPARUNG	G90	FEUERBESTÄNDIGE VERGLASUNG	SA	SANITÄR
BBA	BRANDERKÄMPFUNGSABSCHNITT	H	HEIZUNG	SB	SICHTBETON
BD	BODENDURCHBRUCH	HK	HEIZKÖRPER	SH	SCHACHT
BE	BODENEINLAUF	HKN	HEIZKÖRPERNISCHE	SHS	SCHACHTSOHLE
BFT	BETONFERTIGTEIL	HL	HANDLAUF	SHY	STANDHYDRANT
BR	BRÜSTUNGSHÖHE AB OKFFB	HV	HEIZUNGSVERTEILUNG	SP	SPRINKLER
BRH	BRÜSTUNGSHÖHE AB OKFFB	K	KÜHLUNG	STH	STURZHOHE
BW	BRANDWAND	L	LUFTUNG	T30	FEUERHEMMENDE TÜR
D	DRUCKLUFT	LH	LICHT-HÖHE	T90	FEUERBESTÄNDIGE TÜR
DA	DECKENAUSSPARUNG	LPA	LEUCHTENAUSSPARUNG	UK	UNTERKANTE
DE	DECKENDURCHBRUCH	MP	MITTELPUNKT	UKDF	UNTERKANTE FERTIGDECKE
DE	DACHENLAUF	NA	NOTAUSGANG	UKF	UNTERKANTE FERTIG
DS	DICHTSCHLIESSEND	NMS	NACHMONTAGE SCHLIESSEN	UKR	UNTERKANTE ROH
E	ELEKTRO	OK	OVERKANTE	UKRD	UNTERKANTE ROHDECKE
EV	ELEKTROVERTEILUNG	OKF	OVERKANTE FERTIG	UKRST	UNTERKANTE STURZ
F	FERTIGMASZ	OKFFB	OVERKANTE FERTIGFUSSBODEN	UKUZ	UNTERKANTE UNTERZUG
FA	FUNDAMENTAUSSPARUNG	OKR	OVERKANTE ROH	UZ	UNTERZUG
FB	FUSSBODEN	OKRFB	OVERKANTE ROHFUSSBODEN	UZD	UNTERZUGSDURCHBRUCH
FD	FUNDAMENTDURCHBRUCH	OKSCH	OVERKANTE SCHACHT	UZ	UNTERZUG
FE	FERNHELDETECHNIK	OKST	OVERKANTE STURZ (ROH)	VK	VORDERKANTE
FPL	FACHPLANUNG	OKVW	OVERKANTE VORWAND	VKD	VORDERKANTE DECKE
FR	FUTTERROHR	P	PUTZ	VKFA	VORDERKANTE FASSADE
FS	FUNDAMENTSCHUTZ	R	ROHMASZ	VW	VORWAND
FT	FERTIGTEIL	RD	RAUCHDICHT	WA	WANDAUSSPARUNG
F30	FEUERHEMMENDE WAND	RDS	ROHDECKENSPRUNG	WD	WANDDURCHBRUCH
F90	FEUERBESTÄNDIGE WAND	RT	RAUCHDICHT TÜR	WHY	WANDHYDRANT
G	GAS	RH	ROHRHULSE	WS	WANDSCHLITZ
GEM	GEMÄSS	RK	ROLLENKASTEN	Z	ZUGSCHACHT
GH	GELÄNDERHÖHE OKFFB BIS OKF	RO	REVISIONSÖFFNUNG	ZU	ZULUF
GK	GIPSKARTON				

Anschluss Haus 2

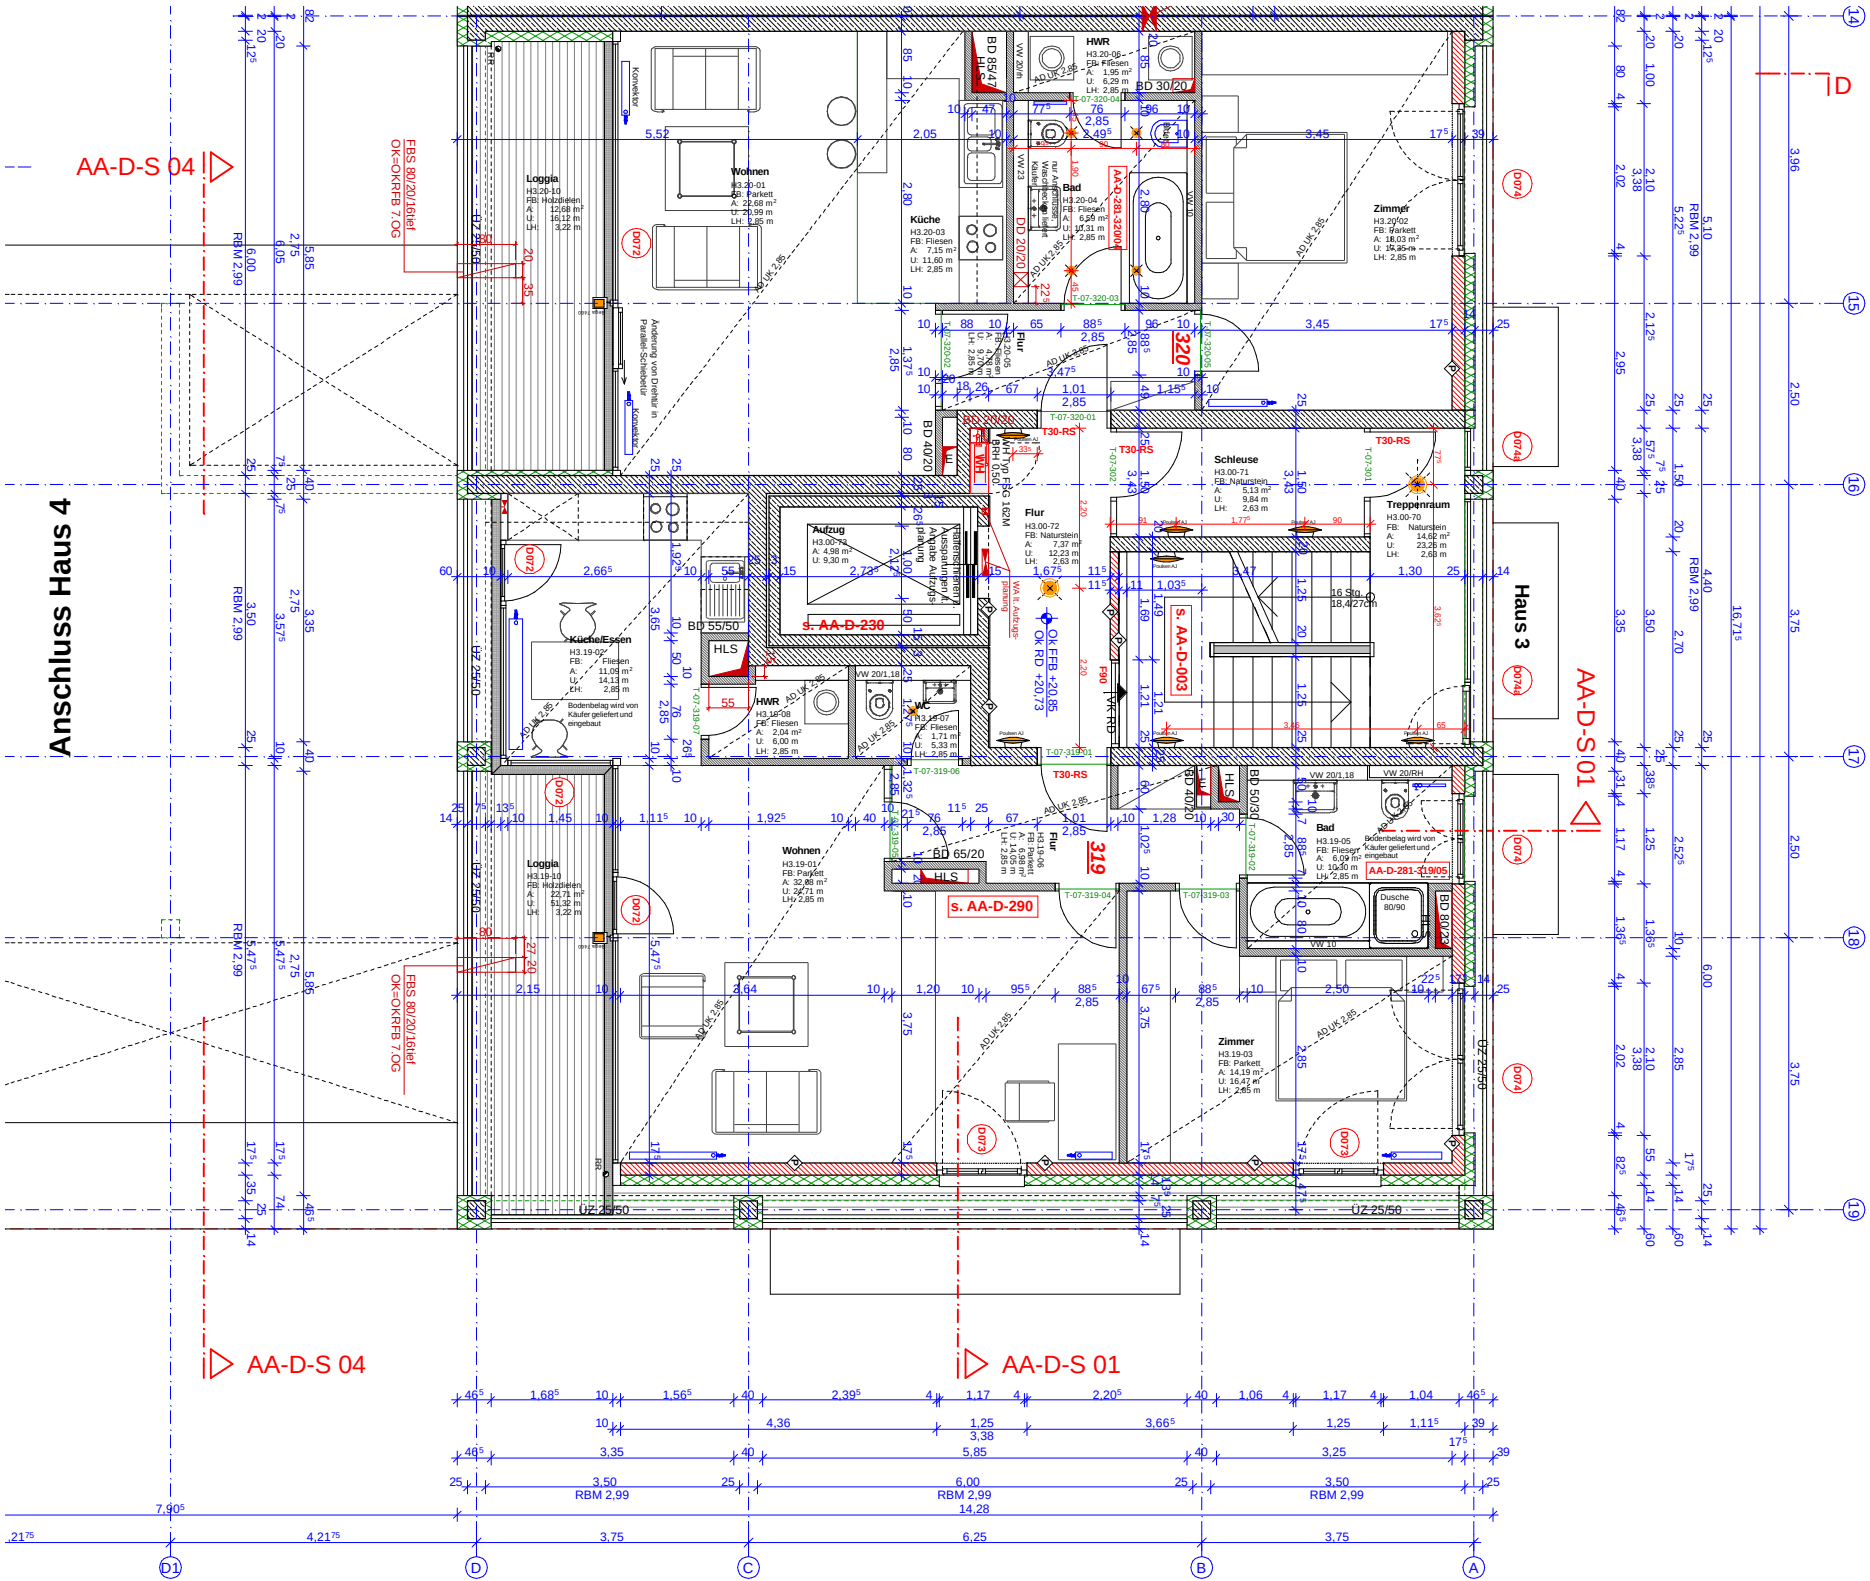

BESTANDSPLANUNG

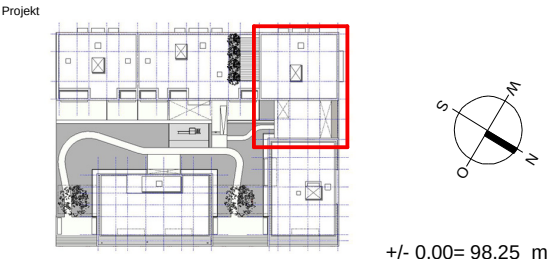

Projekt Westhafen Baufeld 11/1 Frankfurt am Main

Westhafenstraße / Hafenstraße
Frankfurt am Main

Bauherr Vitera Development GmbH

Westendstraße 28
60325 Frankfurt am Main

Architekt **BERGHOF & HALLER ARCHITEKTEN BDA**
Fichardstraße 46 60322 Frankfurt am Main
Tel.: 069 - 905 504 0 Fax: 069 - 905 504 20

Planinhalt 7. OG Haus 3

Gez.	Datum	Format	Maßstab	Plannr.
JD	31.03.2007	A1	1:50	AA-G-H3-OG 7


LEGENDE

Alle Maße sind am Bau zu überprüfen!
Die ausführende Firma ist für die Konstruktion der Ausführung und die Prüfung sämtlicher Maße verantwortlich.
Bei Maßabweichungen sind die Architekten und die Bauleitung umgehend zu informieren.
Dieser Plan ist nur in Zusammenhang mit den dazu gehörigen Schal- und Bewehrungsplänen des Statikers und den dazu gehörigen Installationsplänen (Haustechnik und Elektro) gültig. Unstimmigkeiten sind umgehend der Bauleitung zu melden!
Grundlage der konstruktiven Ausführung ist die Statik. Anderweitig trägt der Unternehmer die alleinige Verantwortung!
Ausspannungen gem. Angabe Fachplaner. Sämtliche sichtbaren Bauteile werden, wenn nicht anders vermerkt, verputzt.
Bei Putzflächen sind Übergänge verschiedener Materialien so mit Putzgewebe zu überspannen,
daß Bewegungen innerhalb des Putzes erfolgen können. Anschlüsse von Gipskartonbauteilen an andere Bauteile sind
elastisch herzustellen. Alle Höhenmasse ab OKFFB, Brüstungshöhen bis OKR.


AB	ABLUF	OKA	GIPSKARTON AKUSTIK PANEE	RR	REGENROHR
AD	ABGEHÄNGTE DECKE	GKI	GIPSKARTON IMPRÄGNIERT	RS	RAUCHSCHUTZTÜR
AK	AUSSENKANTE	G30	FEUERHEMMENDE VERGLASUNG	RWA	RAUCH-WÄRME-ABZUG
BA	BODENAUSSPARUNG	G90	FEUERBESTÄNDIGE VERGLASUNG	SB	SANITÄR
BBA	BRANDERKÄMPFUNGSABSCHNITT	H	HEIZUNG	SB	SCHICHTBETON
BD	BODENDURCHBRUCH	HK	HEIZKÖRPER	SH	SCHACHT
BE	BODENEINLAUF	HKN	HEIZKÖRPERNISCHE	SHS	SCHACHTSOHLE
BFT	BETONFERTIGTEIL	HL	HANDLAUF	SHY	STANDHYDRANT
BR	BRÜSTUNGSHÖHE AB OKFFB	HV	HEIZUNGSVERTEILUNG	SP	SPRINKLER
BRH	BRÜSTUNGSHÖHE AB OKFFB	K	KÜHLUNG	STH	STURZHOHE
BW	BRANDWAND	L	LÜFTUNG	T30	FEUERHEMMENDE TÜR
D	DRUCKLUF	LH	LICHT-HÖHE	T30	FEUERBESTÄNDIGE TÜR
DA	DECKENAUSSPARUNG	LPA	LEUCHTENAUSSPARUNG	UK	UNTERKANTE
DD	DECKENDURCHBRUCH	MP	MITTELPUNKT	UKDF	UNTERKANTE FERTIGDECKE
DE	DACHENLAUF	NA	NOTAUSGANG	UKF	UNTERKANTE FERTIG
DS	DICHTSCHLIESSEND	NMS	NACHMONTAGE SCHLIESSEN	UKR	UNTERKANTE ROH
E	ELEKTRO	OK	OKERKANTE	UKRD	UNTERKANTE ROHDECKE
EV	ELEKTROVERTEILUNG	OKF	OKERKANTE FERTIG	UKRST	UNTERKANTE STURZ
F	FERTIGMASZ	OKFFB	OKERKANTE FERTIGFUSSBODEN	UKUZ	UNTERKANTE UNTERZUG
FA	FUNDAMENTAUSSPARUNG	OKR	OKERKANTE ROH	UZ	UNTERZUG
FB	FUSSBODEN	OKRFB	OKERKANTE ROHFUSSBODEN	UZD	UNTERZUGSDURCHBRUCH
FD	FUNDAMENTDURCHBRUCH	OKSCH	OKERKANTE SCHACHT	UZ	UNTERZUG
FM	FERNMELEDETECHNIK	OKST	OKERKANTE STURZ (ROH)	VK	VORDERKANTE
FL	FACHPLANUNG	OKV	OKERKANTE VORWAND	VKA	VORDERKANTE DECKE
FR	FUTTERROHR	P	PUTZ	VKA	VORDERKANTE FASSADE
FS	FUNDAMENTSCHUTZ	R	ROHMASZ	VW	VORWAND
FT	FERTIGTIEGEL	RD	RAUCHDICHT	WA	WANDAUSSPARUNG
F30	FEUERHEMMENDE WAND	RDS	ROHDECKENSPRUNG	WD	WANDDURCHBRUCH
F90	FEUERBESTÄNDIGE WAND	RT	RAUCHDICHT TÜR	WHY	WANDHYDRANT
G	GAS	RH	ROHRHULSE	WS	WANDSCHUTZ
GEM	GEMÄSS	RK	ROLLADENKASTEN	Z	ZUGSCHACHT
GH	GELÄNDERHÖHE OKFFB BIS OKF	RO	REVISIONSÖFFNUNG	ZU	ZULUF
GK	GIPSKARTON				

Anschluss Haus 2

Anschluss Haus 4

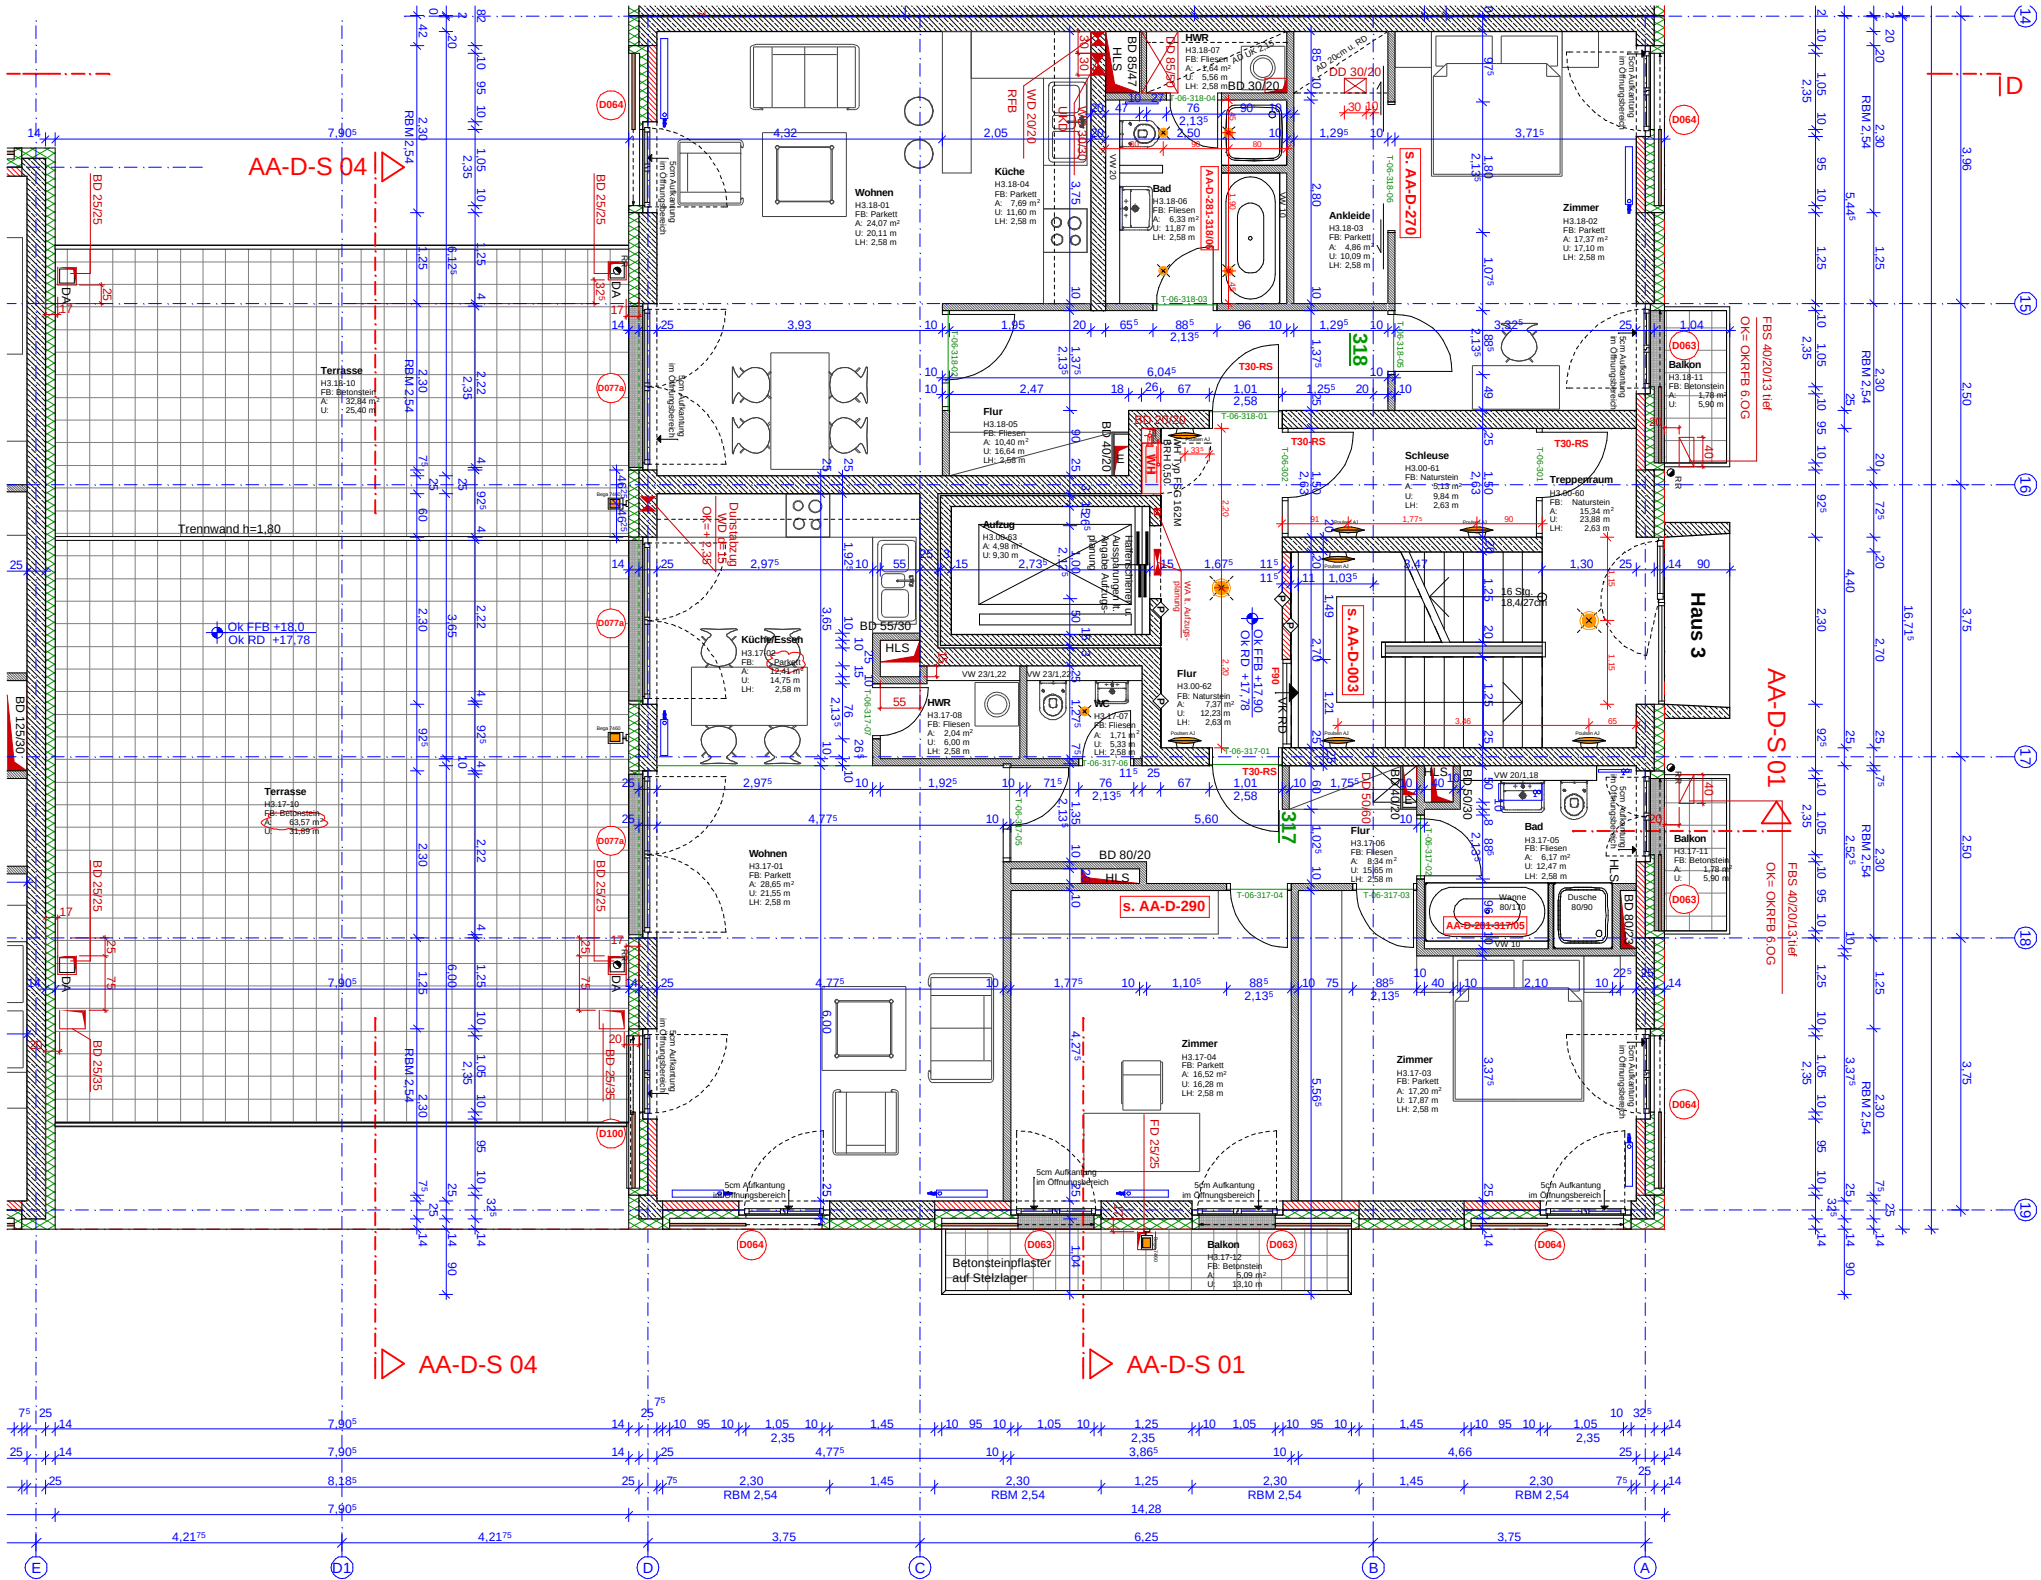

Phase BESTANDSPLANUNG

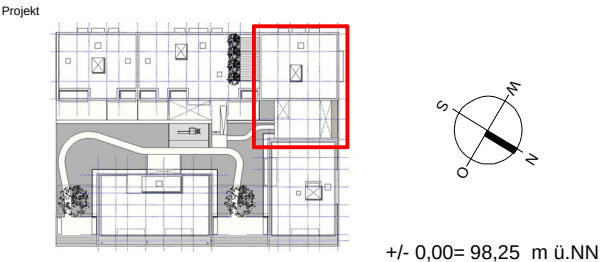

Projekt Westhafen Baufeld 11/1 Frankfurt am Main

Westhafenstraße / Hafenstraße
Frankfurt am Main

Bauherr Vitera Development GmbH

Westendstraße 28
60325 Frankfurt am Main

Architekt **BERGHOF & HALLER
ARCHITEKTEN BDA**

Fichardstraße 46 60322 Frankfurt am Main
Tel.: 069 - 905 504 0 Fax: 069 - 905 504 20

Planinhalt 6. OG Haus 3


Gez.	Datum	Format	Maßstab	Plannr.
JD	31.03.2007	A1	1:50	AA-G-H3-OG 6

LEGENDE


Alle Maße sind am Bau zu überprüfen!
Die ausführende Firma ist für die Konstruktion der Ausführung und die Prüfung sämtlicher Maße verantwortlich.
Bei Maßabweichungen sind die Architekten und die Bauleitung umgehend zu informieren.
Dieser Plan ist nur in Zusammenhang mit den dazu gehörigen Schnitt- und Bewehrungsplänen des Statikers und den dazu gehörigen Installationsplänen (Hausstrom und Elektro) gültig. Unstimmigkeiten sind umgehend der Bauleitung zu melden!
Grundlage der konstruktiven Ausführung ist die Statik. Anderweitig trägt der Unternehmer die alleinige Verantwortung!
Ausspannungen gem. Angabe Fachplaner. Sämtliche sichtbaren Bauteile werden, wenn nicht anders vermerkt, verputzt.
Bei Putzflächen sind Übergänge verschiedener Materialien so mit Putzgewebe zu überspannen,
daß Bewegungen innerhalb des Putzes erfolgen können. Anschlüsse von Gipskartonbauteilen an andere Bauteile sind
elastisch herzustellen. Alle Höhenmasse ab OKFFB, Brüstungshöhen bis OKR.

AB	ABLUF	GKA	GIPSKARTON AKUSTIK PANEEL	RR	REGENROHR
AD	ABGEHÄNGTE DECKE	GKI	GIPSKARTON IMPRÄGNIERT	RS	RAUCHSCHUTZTÜR
AK	AUSSENKANTE	G30	FEUERHEMMENDE VERGLASUNG	RWA	RAUCH-WÄRME-ABZUG
BA	BODENAUSPARUNG	G90	FEUERBESTÄNDIGE VERGLASUNG	SH	SCHACHT
BBA	BRANDERKÄMPFUNGSSABSCHNITT	H	HEIZUNG	SB	SCHICHTBETON
BD	BODENDURCHBRUCH	HK	HEIZKÖRPER	SH	SCHACHT
BE	BODENEINLAUF	HKN	HEIZKÖRPERNISCH	SHS	SCHACHTSOHLE
BFT	BETONFERTIGTEIL	HL	HANDLAUF	SHY	STANDHYDRANT
BR	BRÜSTUNGSHÖHE AB OKFFB	HV	HEIZUNGSVERTEILUNG	SP	SPRINKLER
BRH	BRÜSTUNGSHÖHE AB OKFFB	K	KÜHLUNG	STH	STURZHÖHE
BW	BRANDWAND	L	LÜFTUNG	T30	FEUERHEMMENDE TÜR
D	DRUCKLUF	LH	LICHT-HÖHE	T30	FEUERBESTÄNDIGE TÜR
DA	DECKENAUSPARUNG	LPA	LEUCHTENAUSPARUNG	UK	UNTERKANTE
DD	DECKENDURCHBRUCH	MP	MITTELPUNKT	UKF	UNTERKANTE FERTIGDECKE
DE	DACHENLAUF	NA	NOTAUSGANG	UKF	UNTERKANTE FERTIG
DS	DICHTSCHLIESSEND	NMS	NACHMONTAGE SCHLIESSEN	UKR	UNTERKANTE ROH
E	ELEKTRO	OK	OKERKANTE	UKRD	UNTERKANTE ROHDECKE
EV	ELEKTROVERTEILUNG	OKF	OKERKANTE FERTIG	UKST	UNTERKANTE STURZ
F	FERTIGMASZ	OKFFB	OKERKANTE FERTIGFUSSBODEN	UKUZ	UNTERKANTE UNTERZUG
FA	FUNDAMENTAUSPARUNG	OKR	OKERKANTE ROH	UZ	UNTERZUG
FB	FUSSBODEN	OKRFB	OKERKANTE ROHFUSSBODEN	UZD	UNTERZUGSDURCHBRUCH
FD	FUNDAMENTDURCHBRUCH	OKSCH	OKERKANTE SCHACHT	UZ	UNTERZUG
FM	FERNMELEDETECHNIK	OKST	OKERKANTE STURZ (ROH)	VK	VORDERKANTE
FL	FACHPLANUNG	OKW	OKERKANTE VORWAND	VKA	VORDERKANTE FASSADE
FR	FUTTERROHR	P	PUTZ	VW	VORWAND
FS	FUNDAMENTSCHUTZ	R	ROHMASZ	WA	WANDAUSSPARUNG
FT	FERTIGTEIL	RD	RAUCHDICHT	WD	WANDDURCHBRUCH
F30	FEUERHEMMENDE WAND	RDS	ROHDECKENSPRUNG	WH	WANDHYDRANT
F90	FEUERBESTÄNDIGE WAND	RT	RAUCHDICHT TÜR	WHY	WANDSCHUTZ
G	GAS	RH	ROHRHULSE	WS	WANDSCHUTZ
GEM	GEMÄSS	RK	POLLADENKASTEN	Z	ZUGSCHACHT
GH	GELÄNDERHÖHE OKFFB BIS OKF	RO	REVISIONSÖFFNUNG	ZU	ZULUF
GK	GIPSKARTON				

Anschluss Haus 2

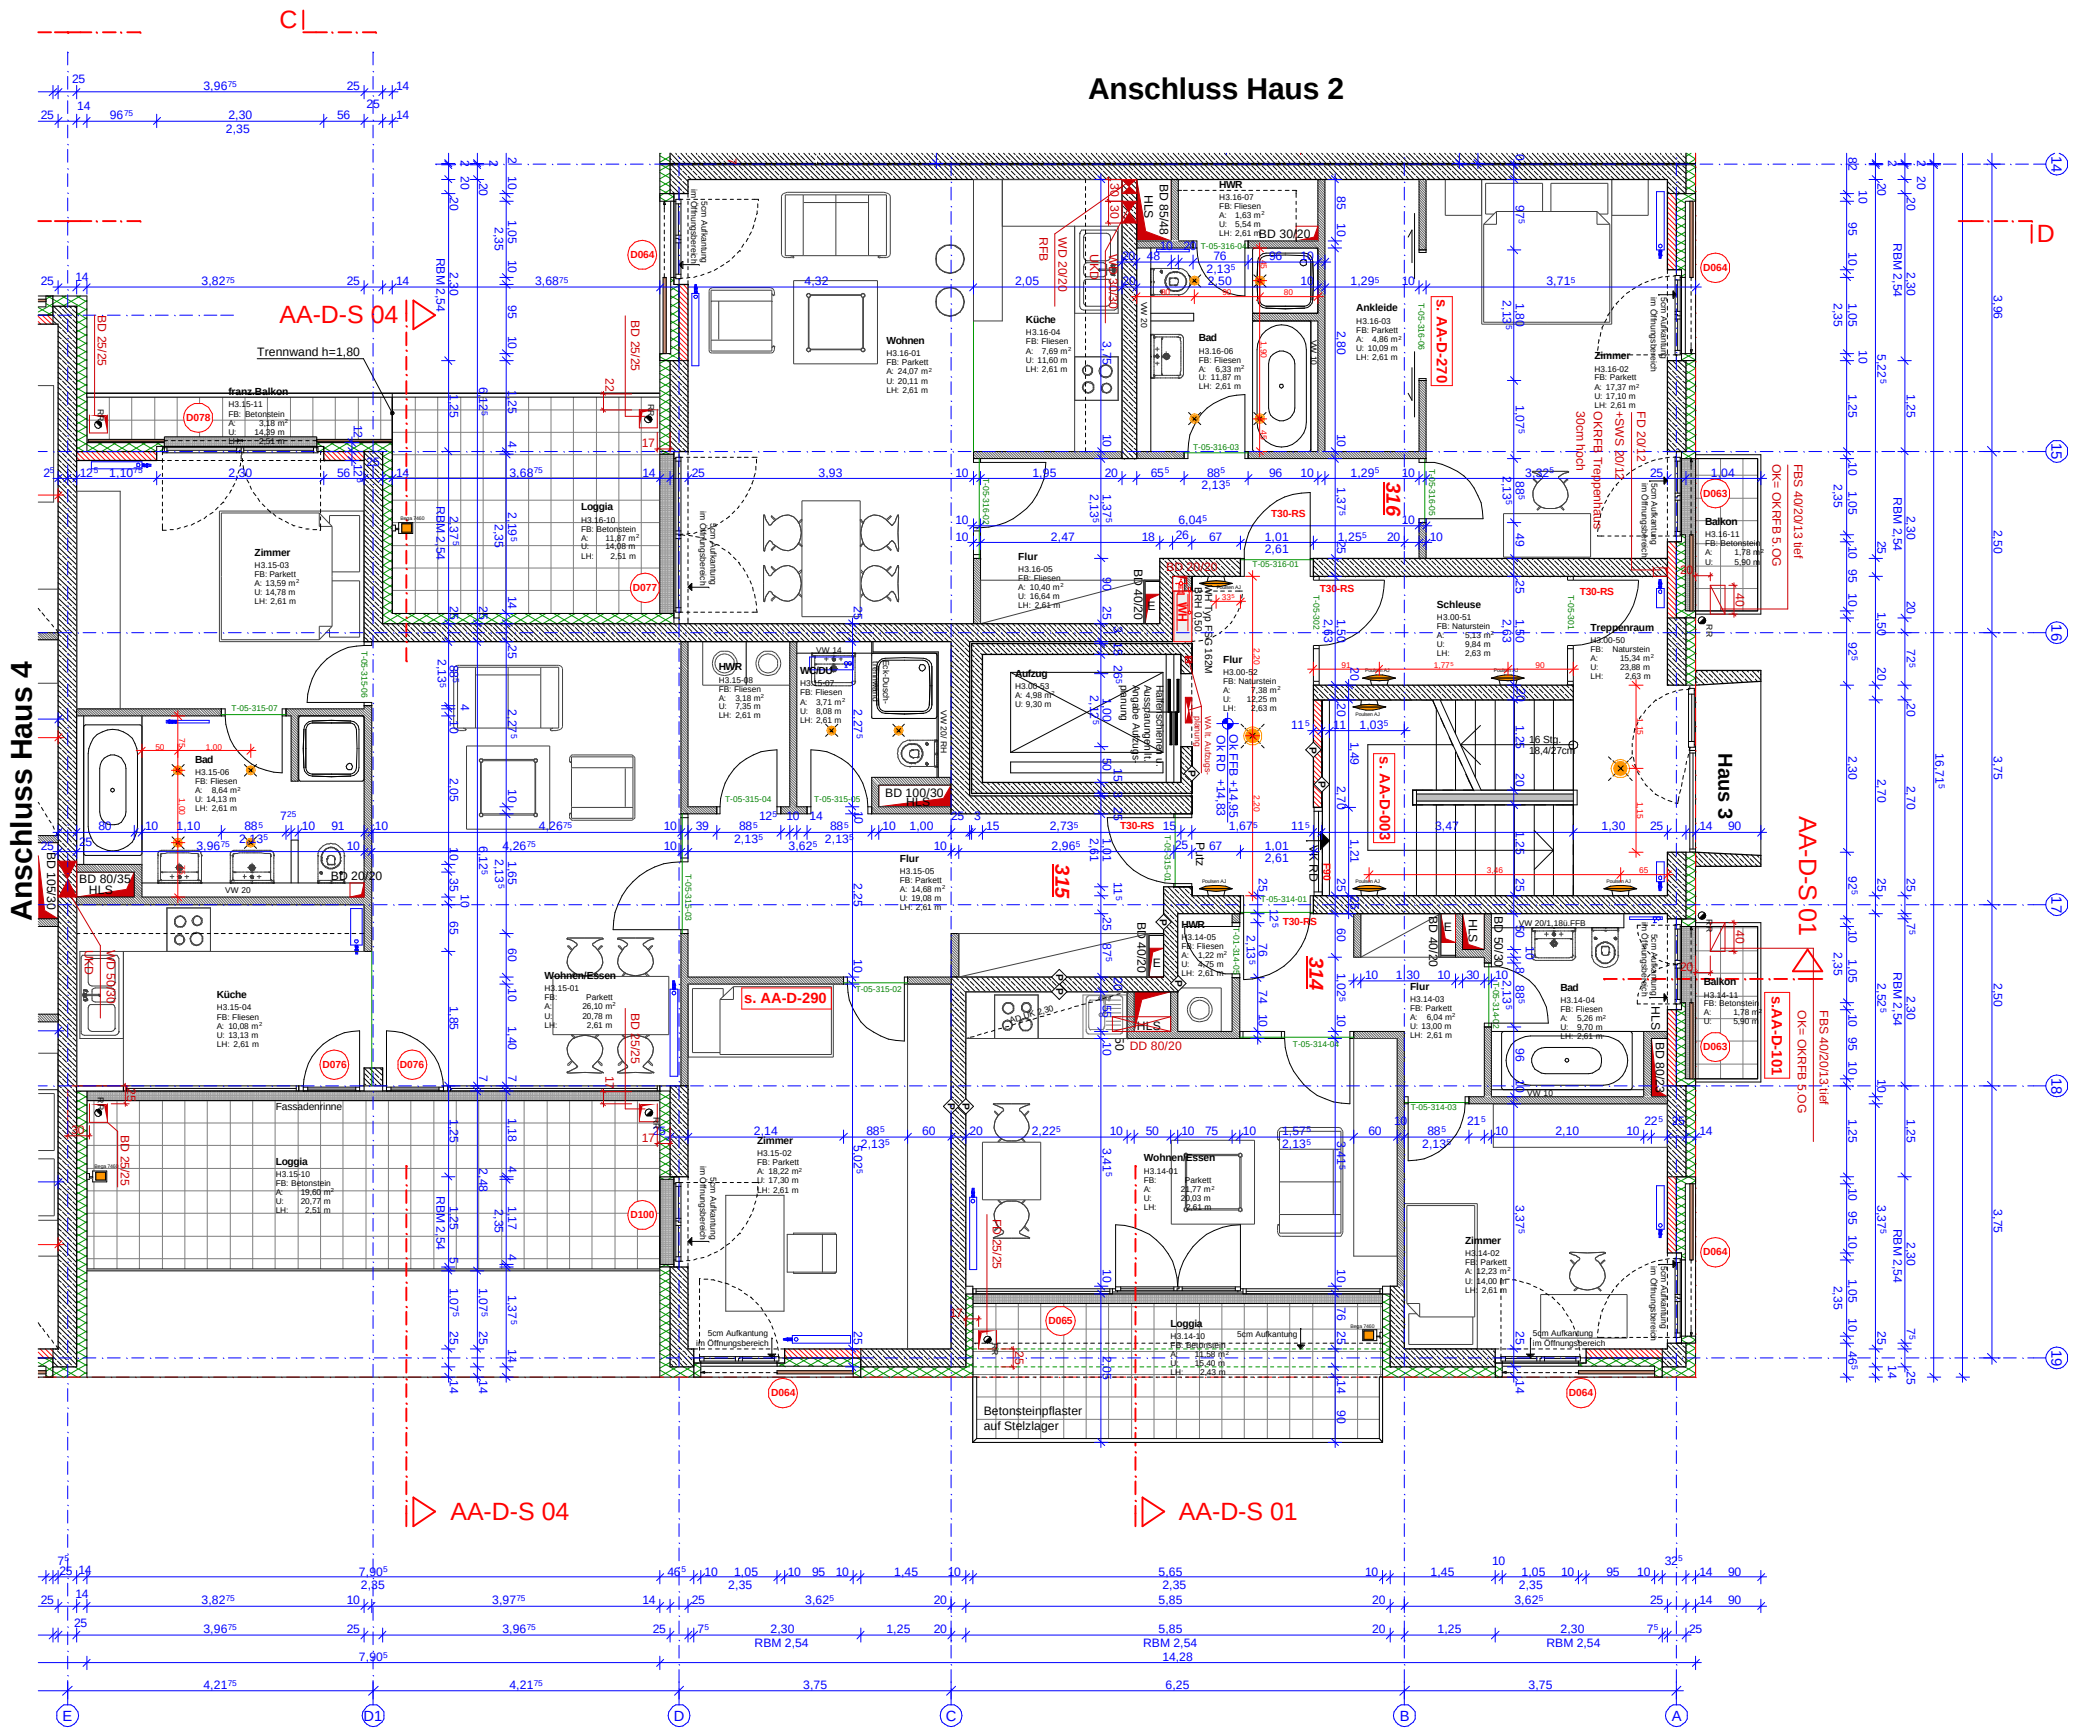

BESTANDSPLANUNG

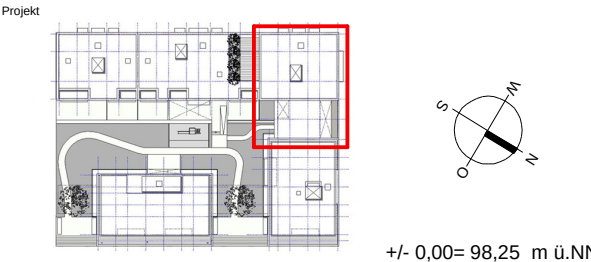

Phase
Projekt
Westhafen Baufeld 11/1 Frankfurt am Main
Westhafenstraße / Hafenstraße
Frankfurt am Main
Bauherr
Vitera Development GmbH
Westendstraße 28
60325 Frankfurt am Main
Architekt
BERGHOF & HALLER
ARCHITEKTEN BDA
Fichardstraße 46 60322 Frankfurt am Main
Tel.: 069 - 905 504 0 Fax: 069 - 905 504 20


Gez.	Datum	Format	Maßstab	Plannr.
JD	31.03.2007	A1	1:50	AA-G-H3-OG 5

LEGENDE


Alle Maße sind am Bau zu überprüfen!
Die ausführende Firma ist für die Konstruktion der Ausführung und die Prüfung sämtlicher Maße verantwortlich.
Bei Maßabweichungen sind die Architekten und die Bauleitung umgehend zu informieren.
Dieser Plan ist nur in Zusammenhang mit den dazu gehörigen Schal- und Bewehrungsplänen des Statikers und den dazu gehörigen Installationsplänen (Haustechnik und Elektro) gültig. Unstimmigkeiten sind umgehend der Bauleitung zu melden!
Grundlage der konstruktiven Ausführung ist die Statik. Anderweitig trägt der Unternehmer die alleinige Verantwortung!
Ausspannungen gem. Angabe Fachplaner. Sämtliche sichtbaren Bauteile werden, wenn nicht anders vermerkt, verputzt.
Bei Putzflächen sind Übergänge verschiedener Materialien so mit Putzgewebe zu überspannen,
daß Bewegungen innerhalb des Putzes erfolgen können. Anschlüsse von Gipskartonbauteilen an andere Bauteile sind elastisch herzustellen. Alle Höhenmasse ab OKFFB, Brüstungshöhen bis OKR.

AB	ABLUF	GKA	GIPSKARTON AKUSTIK PANEEL	RR	REGENROHR
AD	ABGEHÄNGTE DECKE	GKI	GIPSKARTON IMPRÄGNIERT	RS	RAUCHSCHUTZTÜR
AK	AUSSENKANTE	G30	FEUERHEMMENDE VERGLASUNG	RWA	RAUCH-WÄRME-ABZUG
BA	BODENAUSPARUNG	G90	FEUERBESTÄNDIGE VERGLASUNG	SA	SANITÄR
BBA	BRANDERKÄMPFUNGSABSCHNITT	H	HEIZUNG	SB	SICHTBETON
BD	BODENDURCHBRUCH	HK	HEIZKÖRPER	SH	SCHACHT
BE	BODENEINLAUF	HKN	HEIZKÖRPERNISSE	SHS	SCHACHTSOHLE
BFT	BETONFERTIGTEIL	HL	HANDLAUF	SHY	STANDHYDRANT
BR	BRÜSTUNGSHÖHE AB OKFFB	HV	HEIZUNGSVERTEILUNG	SP	SPRINKLER
BRH	BRÜSTUNGSHÖHE AB OKFFB	K	KÜHLUNG	STH	STURZHÖHE
BW	BRANDWAND	L	LUFTUNG	T30	FEUERHEMMENDE TÜR
D	DRUCKLUFT	LH	LICHT-HÖHE	T90	FEUERBESTÄNDIGE TÜR
DA	DECKENAUSPARUNG	LPA	LEUCHTENAUSPARUNG	UK	UNTERKANTE
DD	DECKENDURCHBRUCH	MP	MITTELPUNKT	UKDF	UNTERKANTE FERTIGDECKE
DE	DACHENLAUF	NA	NOTAUSGANG	UKF	UNTERKANTE FERTIG
DS	DICHTSCHLIESSEND	NMS	NACHMONTAGE SCHLIESSEN	UKR	UNTERKANTE ROH
E	ELEKTRO	OK	OKERKANTE	UKRD	UNTERKANTE ROHDECKE
EV	ELEKTROVERTEILUNG	OKF	OKERKANTE FERTIG	UKRST	UNTERKANTE STURZ
F	FERTIGMASS	OKFFB	OKERKANTE FERTIGFUSSBODEN	UKUZ	UNTERKANTE UNTERZUG
FA	FUNDAMENTAUSPARUNG	OKR	OKERKANTE ROH	UZ	UNTERZUG
FB	FUSSBODEN	OKRFB	OKERKANTE ROHFUSSBODEN	UZD	UNTERZUGSDURCHBRUCH
FD	FUNDAMENTDURCHBRUCH	OKSCH	OKERKANTE SCHACHT	ÜZ	ÜBERZUG
FM	FERNMEDETECHNIK	OKST	OKERKANTE STURZ (ROH)	VK	VORDERKANTE
FL	FACHPLANUNG	OKW	OKERKANTE VORWAND	VKA	VORDERKANTE DECKE
FR	FUTTERROHR	P	PUTZ	VKA	VORDERKANTE FASSADE
FS	FUNDAMENTSCHUTZ	R	ROHMASZ	VW	VORWAND
FT	FERTIGTEIL	RD	RAUCHDICHT	WA	WANDAUSPARUNG
F30	FEUERHEMMENDE WAND	RDS	ROHDECKENSPRUNG	WD	WANDDURCHBRUCH
F90	FEUERBESTÄNDIGE WAND	RT	RAUCHDICHT TÜR	WHY	WANDHYDRANT
G	GAS	RH	ROHRHULSE	WY	WANDSCHLITZ
GEM	GEMÄSS	RK	POLLADENKASTEN	Z	ZUGSCHACHT
GH	GELÄNDERHÖHE OKFFB BIS OKF	RO	REVISIONSÖFFNUNG	ZU	ZULUF
GK	GIPSKARTON				

Anschluss Haus 2

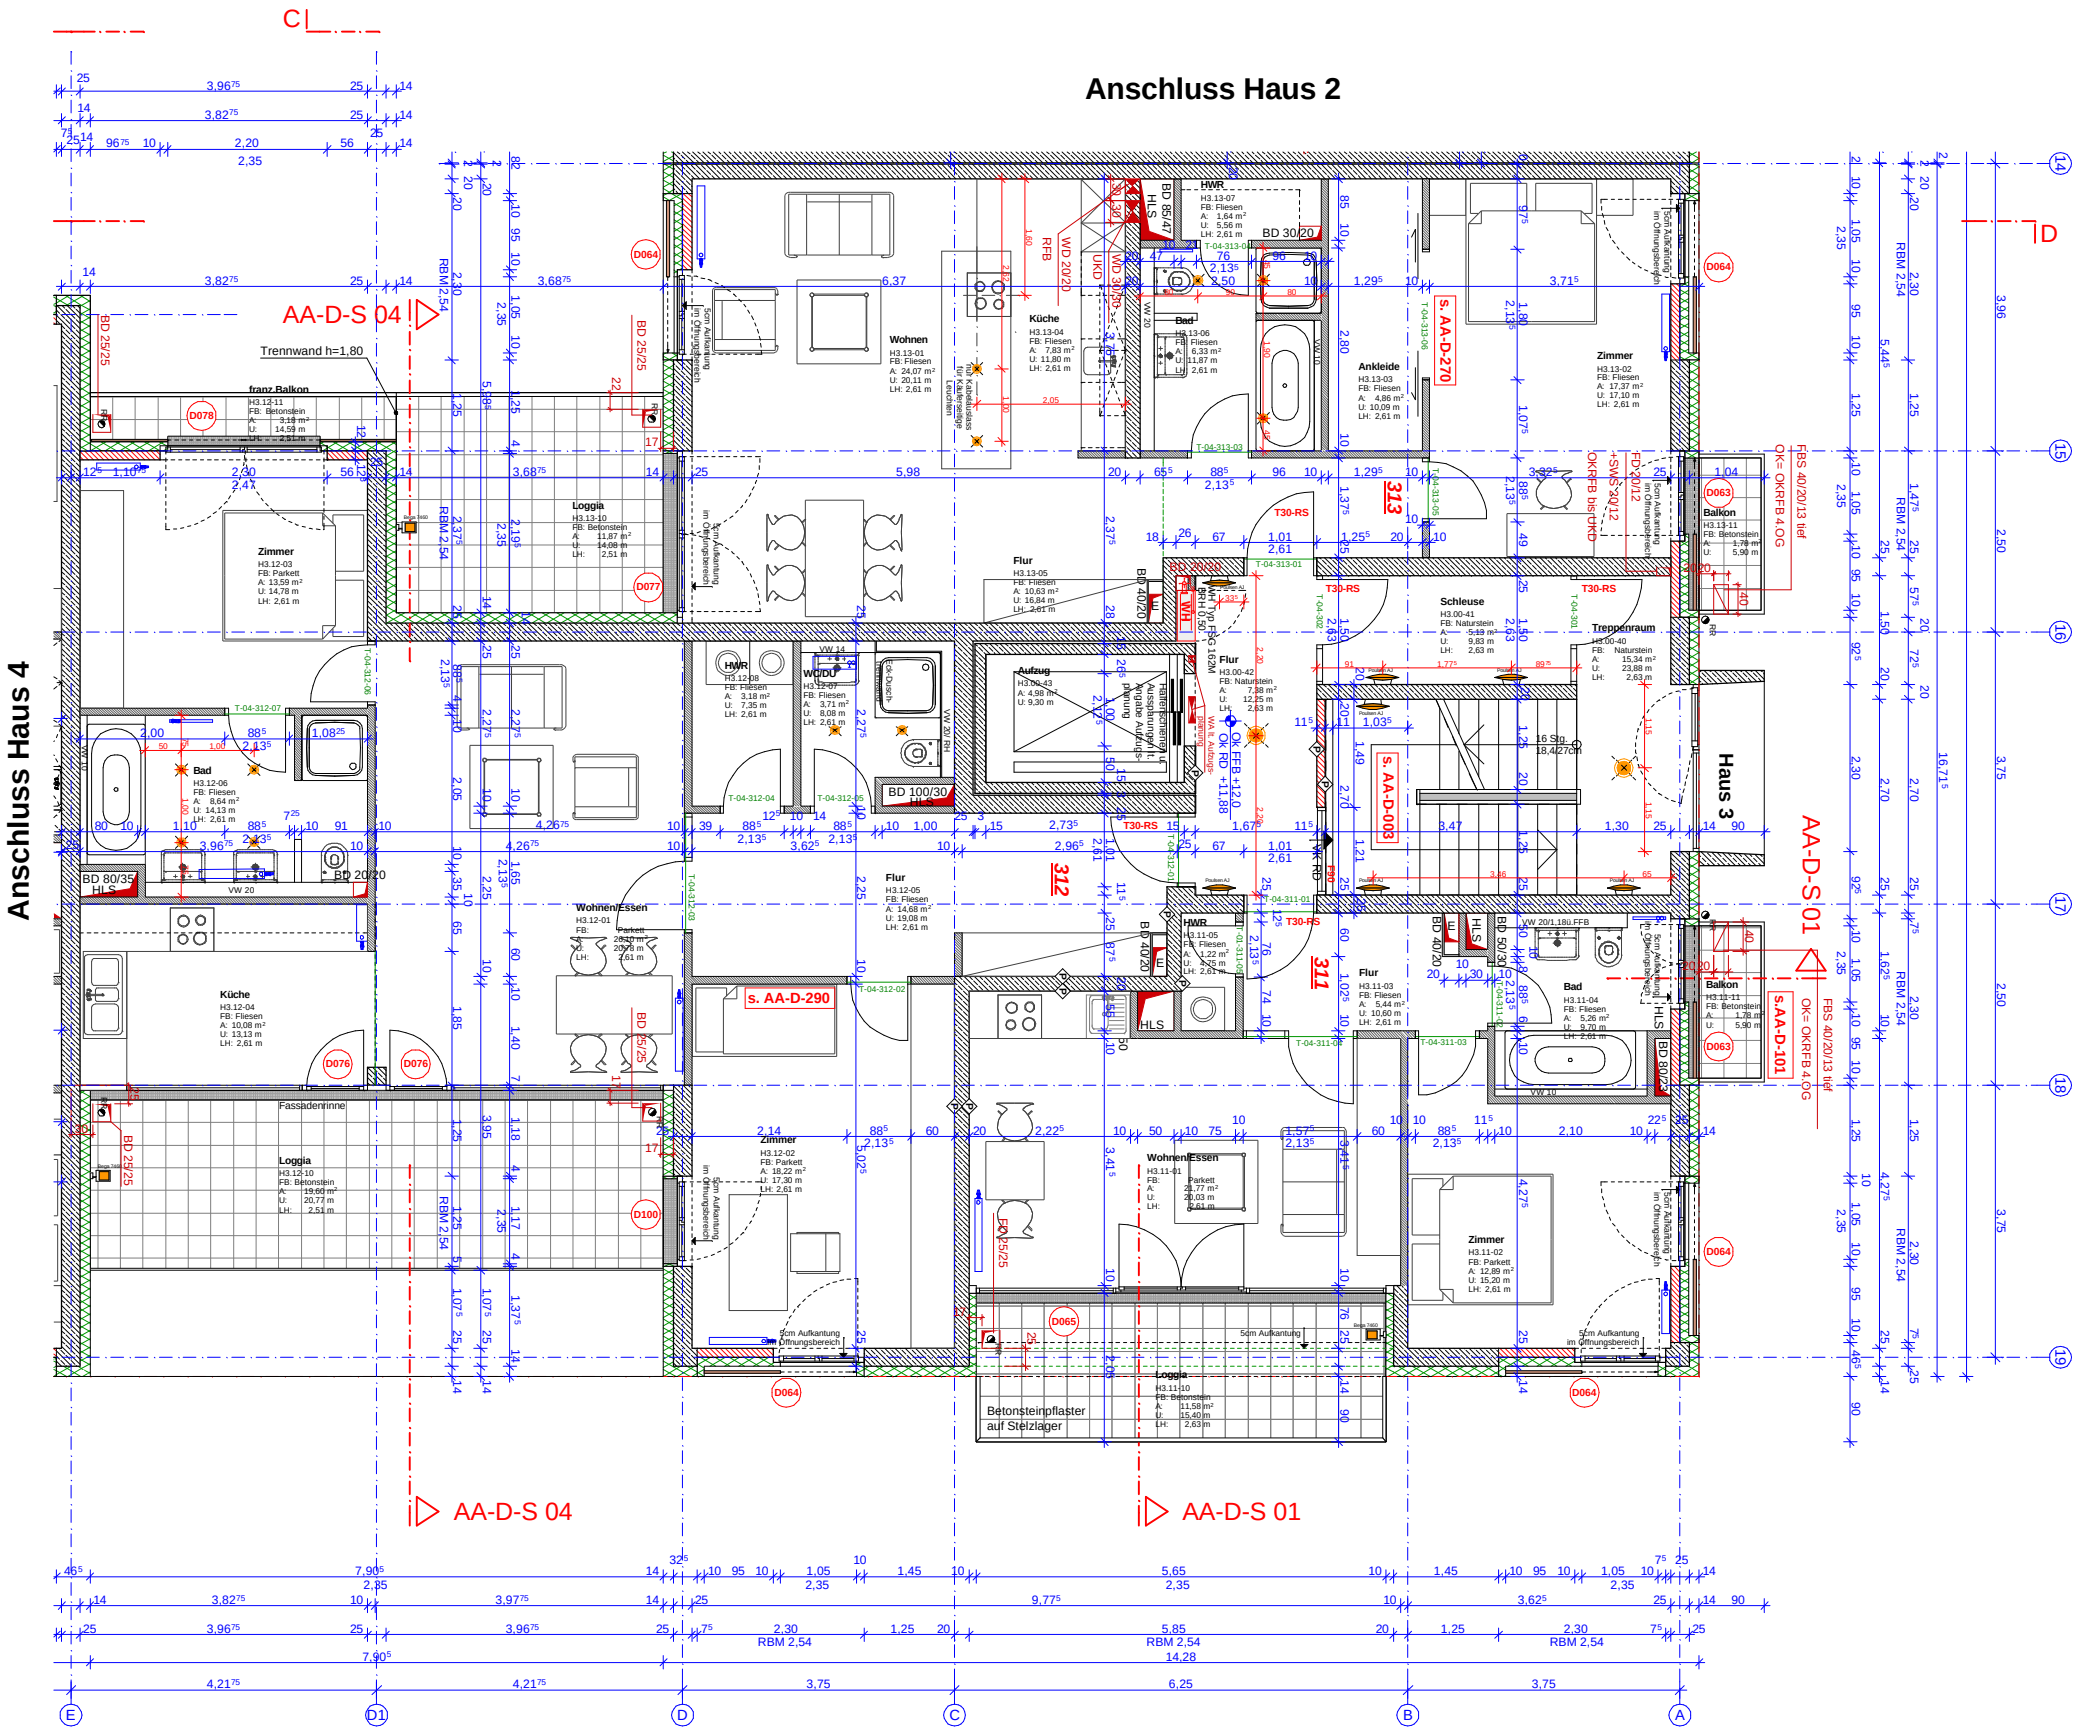

BESTANDSPLANUNG

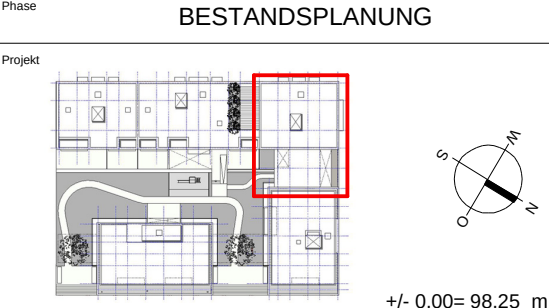

Projekt **Westhafen** Baufeld 11/1 Frankfurt am Main
Westhafenstraße / Hafenstraße
Frankfurt am Main
Bauherr **Viterra Development GmbH**
Westendstraße 28
60325 Frankfurt am Main
Architekt **BERGHOF & HALLER ARCHITEKTEN BDA**
Fichardstraße 46 60322 Frankfurt am Main
Tel.: 069 - 905 504 0 Fax: 069 - 905 504 20

4. OG Haus 3

Gez.	Datum	Format	Maßstab	Plannr.
JD	31.03.2007	A1	1:50	AA-G-H3-OG 4

Alle Maße sind am Bau zu überprüfen !
Die ausführende Firma ist für die Konstruktion der Ausführung und die Prüfung sämtlicher Maße verantwortlich.
Bei geänderten Bedingungen sind die Architekten und die Bauleitung umgehend zu informieren.


The architectural floor plan illustrates a residential building with two wings, labeled 'Anschluss Haus 2' and 'Anschluss Haus 4'. The plan is detailed with room layouts, dimensions, and structural annotations.

Key Rooms and Features:

- Living Areas:** Multiple 'Wohnen' (Living) and 'Wohnen/Essen' (Living/Dining) spaces are shown, often featuring a fireplace (FB) and a television (TV).
- Bedrooms:** Several 'Zimmer' (Bedrooms) are depicted, some with built-in wardrobes (Schrank).
- Bathrooms:** Multiple 'Bad' (Bathrooms) are included, some with bathtubs and others with showers.
- Kitchen:** A 'Küche' (Kitchen) is shown with a sink, stove, and refrigerator.
- Staircase:** A central staircase area is labeled 'Treppenraum'.
- Parking Area:** An 'Abstellraum' (Parking area) is located near the entrance.
- Loggia:** Outdoor spaces like 'Loggia' and 'Balkon' (Balcony) are shown.

Dimensions and Structural Details:

- Room dimensions are provided in meters (m).

BESTANDSPLANUNG

Phase

Projekt

+/- 0.00 = 98.25 m ü. NN

Westhafenstraße / Hafenstraße
Frankfurt am Main

Westendstraße 28
60325 Frankfurt am Main

Fichardstraße 46 60322 Frankfurt am Main
Tel.: 069 - 905 504 0 Fax: 069 - 905 504 20


Gez.	Datum	Format	Maßstab	Plannr.
JD	31.03.2007	A1	1:50	AA-G-H3-OG

LEGENDE


Alle Maße sind am Bau zu überprüfen!
Die ausführende Firma ist für die Konstruktion der Ausführung und die Prüfung sämtlicher Maße verantwortlich.
Bei Maßabweichungen sind die Architekten und die Bauleitung umgehend zu informieren.
Dieser Plan ist nur in Zusammenhang mit den dazu gehörigen Schnitt- und Bewehrungsplänen des Statikers und den dazu gehörigen Installationsplänen (Haustechnik und Elektro) gültig. Unstimmigkeiten sind umgehend der Bauleitung zu melden!
Grundlage der konstruktiven Ausführung ist die Statik. Anderweitig trägt der Unternehmer die alleinige Verantwortung!
Ausspannungen gem. Angabe Fachplaner. Sämtliche sichtbaren Bauteile werden, wenn nicht anders vermerkt, verputzt.
Bei Putzflächen sind Übergänge verschiedener Materialien so mit Putzgewebe zu überspannen, daß Bewegungen innerhalb des Putzes erfolgen können. Anschlüsse von Gipskartonbauteilen an andere Bauteile sind elastisch herzustellen. Alle Höhenmasse ab OKFFB, Brüstungshöhen bis OKR.

AB ABLUFT	GKI GIPS-KARTON IMPRÄGNIERT	RR REGENROHR
AD ABGEHÄNGTE DECKE	G30 FEUERBESTÄNDIGE VERGLASUNG	RS RAUCHSCHUTZTÜR
AK AUSSENKANTE	H HEIZUNG	RWA RAUCH-WÄRME-ABZUG
BA BODENAUSSPARUNG	HK HEIZKÖRPER	SB SCHICHTBETON
BBA BRANDBEKÄMPFUNGSABSCHNITT	HKN HEIZKÖRPERNISCHIE	SH SCHACHT
BD BODENDURCHBRUCH	HL HANDLAUF	SHS SCHACHTSOHLE
BE BODENEINLAUF	HV HEIZUNGSVERTEILUNG	SHY STANDHYDRANT
BFT BETONFERTIGTEIL	K KÜHLUNG	SP SPRINKLER
BR BRÜSTUNGSHÖHE AB OKFFB	L LÜFTUNG	STH STURZHOHE
BRH BRÜSTUNGSHÖHE AB OKFFB	LH LICHT-HÖHE	T30 FEUERHEMMENDE TÜR
BW BRANDWAND	LPA LEUCHTENAUSPARUNG	T90 FEUERBESTÄNDIGE TÜR
D DRUCKLUFT	MP MITTELPUNKT	UK UNTERKANTE
DA DECKENAUSPARUNG	NA NOTAUSGANG	UKDF UNTERKANTE FERTIG
DE DECKENDURCHBRUCH	NMS NACHMONTAGE SCHLESSEN	UKR UNTERKANTE ROH
DE DACHENLAUF	OK OBERKANTE	UKRD UNTERKANTE ROHDECKE
DS DICHTSCHLIESSEND	OKFB OBERKANTE FERTIG	UKRST UNTERKANTE STURZ
E ELEKTRO	OKFB OBERKANTE FERTIGFUSSBODEN	UKUZ UNTERKANTE UNTERZUG
EV ELEKTROVERTEILUNG	OKFB OBERKANTE ROHFUSSBODEN	UZD UNTERZUGSDURCHBRUCH
F FERTIGMASZ	OKSCH OBERKANTE SCHACHT	UZ UNTERZUG
FA FUNDAMENTAUSPARUNG	OKST OBERKANTE STURZ (ROH)	VK VORDERKANTE
FB FUSSBODEN	OKW OBERKANTE VORWAND	VKD VORDERKANTE DECKE
FD FUNDAMENTDURCHBRUCH	P PUTZ	VKFA VORDERKANTE FASSADE
FE FERNMELEDETECHNIK	R ROHMASZ	VW VORWAND
FPL FACHPLANUNG	RD RAUCHDICHT	WA WANDAUSSPARUNG
FR FUTTERROHR	RDS ROHDECKENSPRUNG	WDS WANDDURCHBRUCH
FS FUNDAMENTSCHUTZ	RO RAUCHDICHT TÜR	WHY WANDHYDRANT
FT FERTIGTEIL	ROH ROHRHULSE	WS WANDSCHLITZ
F30 FEUERHEMMENDE WAND	RK ROLLADENKASTEN	Z ZUGSCHACHT
F90 FEUERBESTÄNDIGE WAND	RO REVISIONSÖFFNUNG	ZU ZULUFT
G GAS		
GEM GEMÄSS		
GH GELÄNDERHÖHE OKFFB BIS OKF		
GK GIPS-KARTON		

Anschluss Haus 2

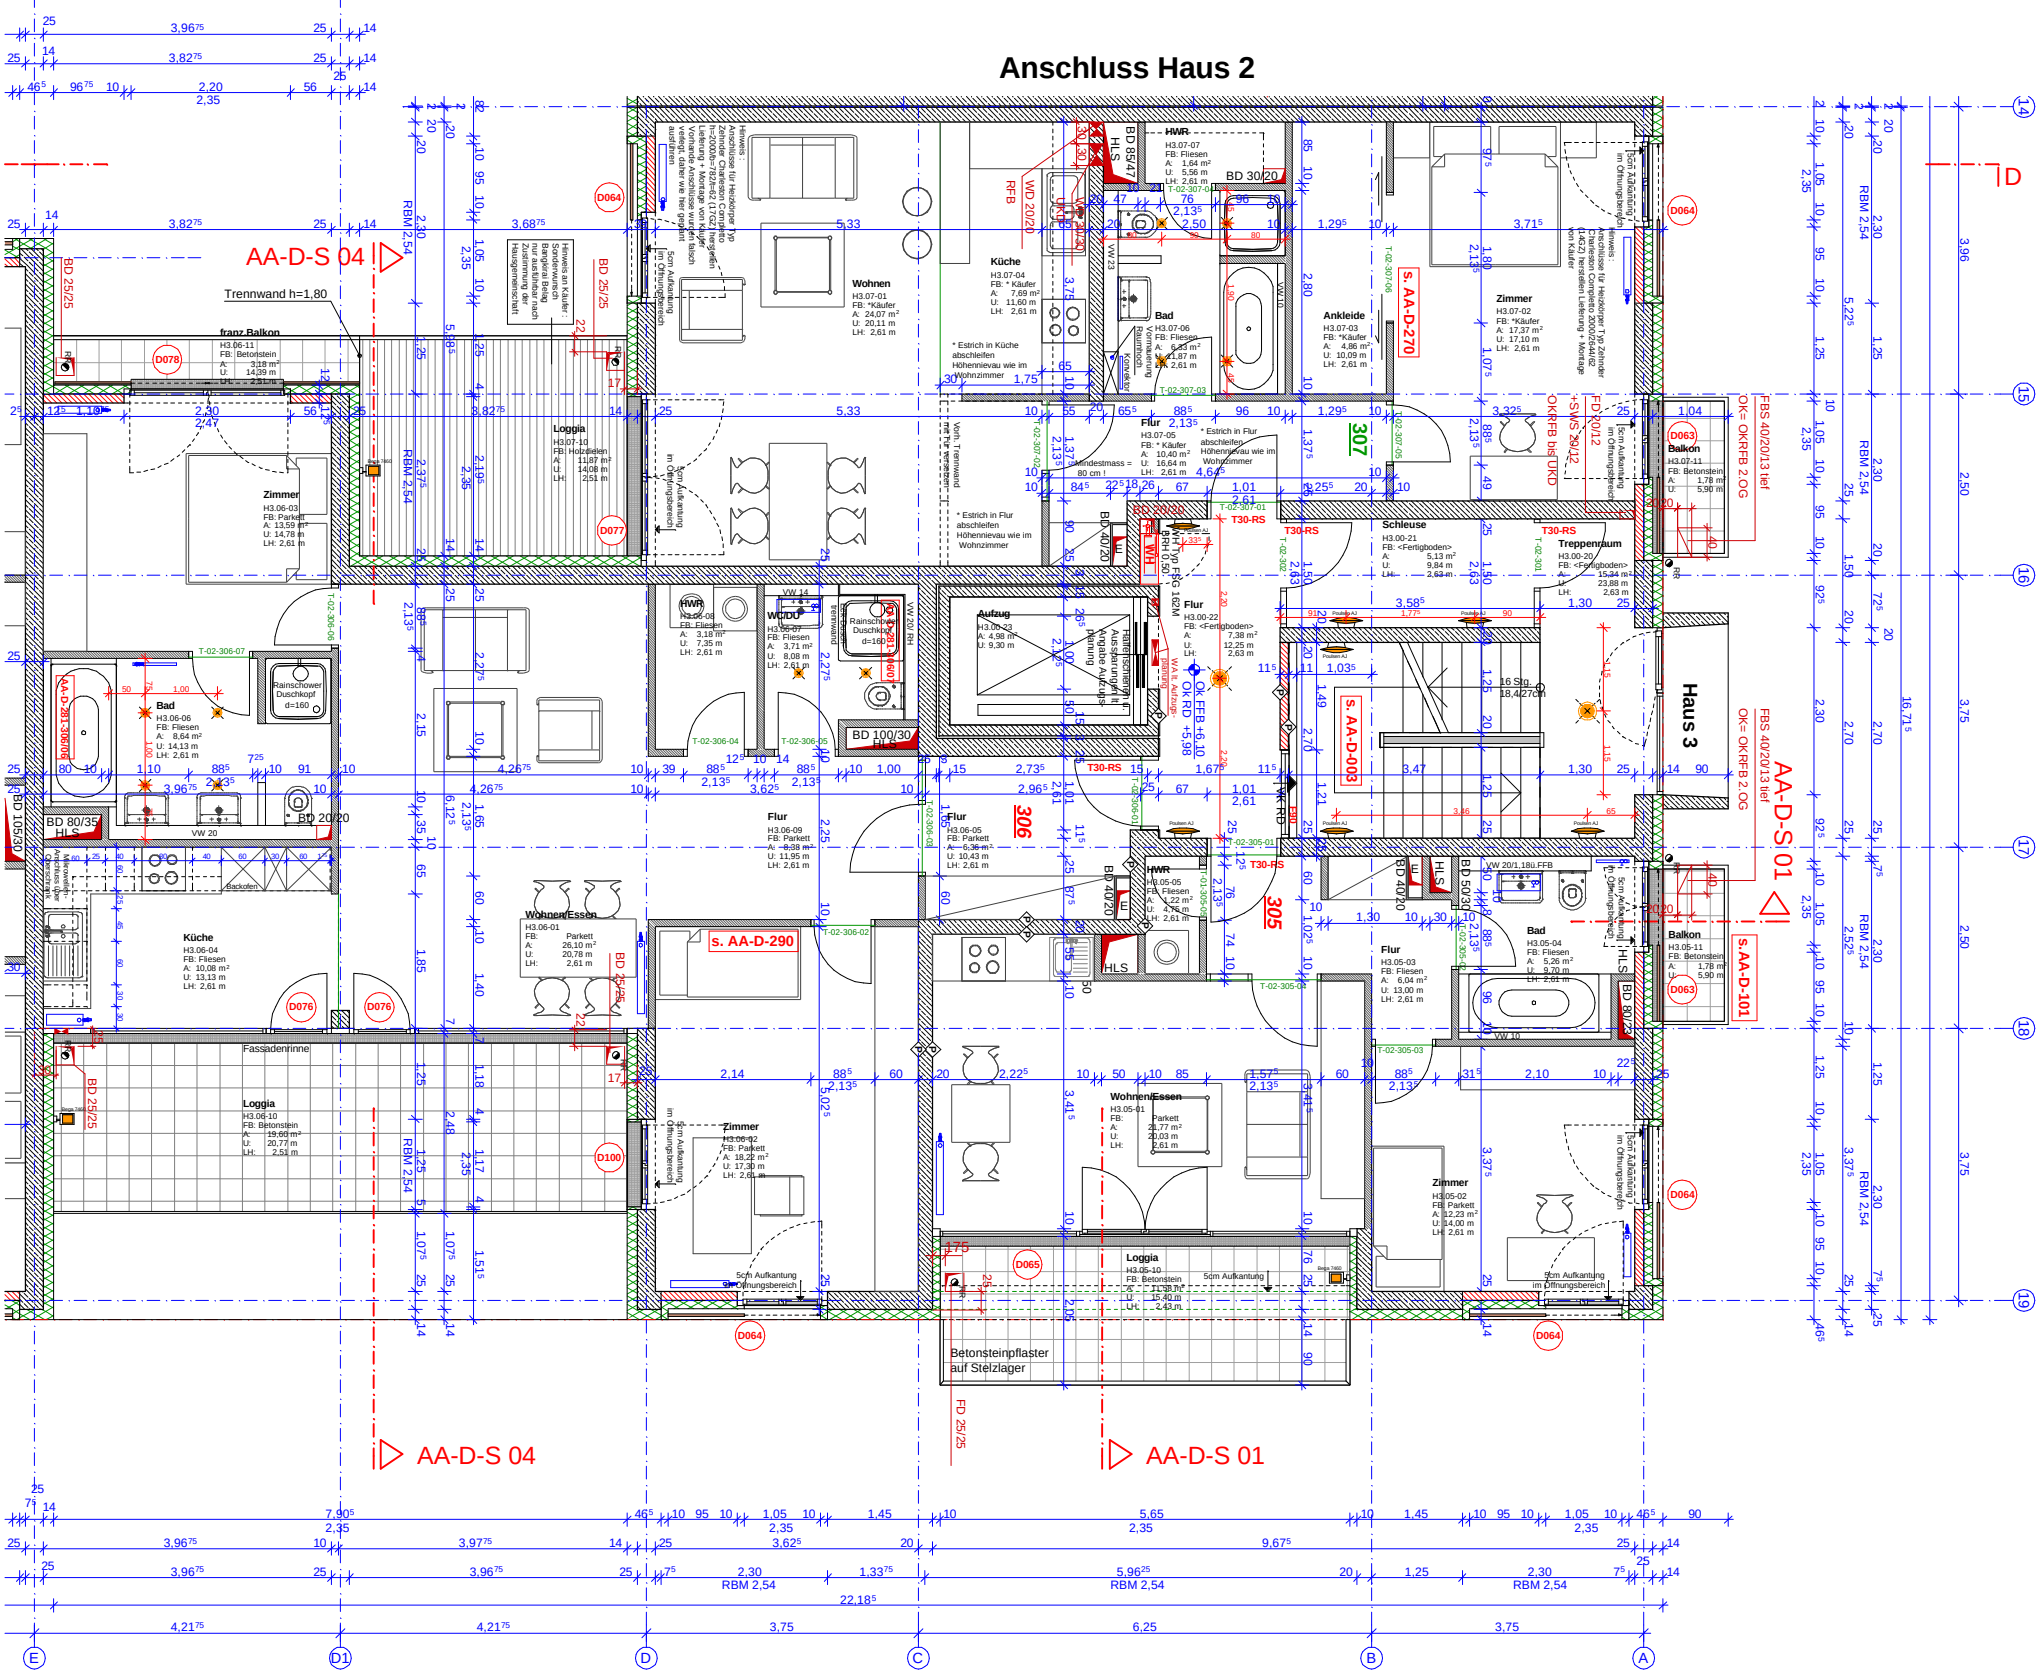

BESTANDSPLANUNG

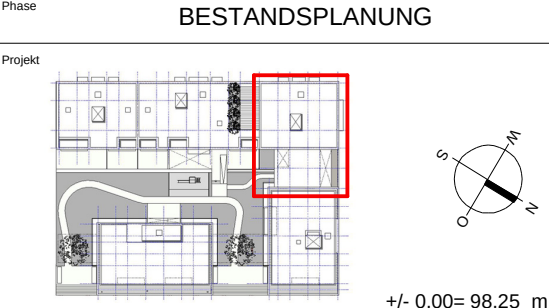

+/- 0,00= 98,25 m ü.NN

Projekt Westhafen Baufeld 11/1 Frankfurt am Main

Westhafenstraße / Hafenstraße
Frankfurt am Main

Bauherr Vitera Development GmbH

Westendstraße 28
60325 Frankfurt am Main

Architekt **BERGHOF & HALLER ARCHITEKTEN BDA**
Fichardstraße 46 60322 Frankfurt am Main
Tel.: 069 - 905 504 0 Fax: 069 - 905 504 20

Planinhalt 2. OG Haus 3


Gez. JD	Datum 31.03.2007	Format A1	Maßstab 1:50	Plannr. AA-G-H3-OG 2
---------	------------------	-----------	--------------	----------------------

LEGENDE

Alle Maße sind am Bau zu überprüfen!
Die ausführende Firma ist für die Konstruktion der Ausführung und die Prüfung sämtlicher Maße verantwortlich.
Bei Maßabweichungen sind die Architekten und die Bauleitung umgehend zu informieren.
Dieser Plan ist nur in Zusammenhang mit den dazu gehörigen Schnitt- und Bewehrungsplänen des Statikers und den dazu gehörigen Installationsplänen (Haustechnik und Elektro) gültig. Unstimmigkeiten sind umgehend der Bauleitung zu melden!
Grundlage der konstruktiven Ausführung ist die Statik. Anderweitig trägt der Unternehmer die alleinige Verantwortung!
Ausspannungen gem. Angabe Fachplaner. Sämtliche sichtbaren Bauteile werden, wenn nicht anders vermerkt, verputzt.
Bei Putzflächen sind Übergänge verschiedener Materialien so mit Putzgewebe zu überspannen,
daß Bewegungen innerhalb des Putzes erfolgen können. Anschlüsse von Gipskartonbauteilen an andere Bauteile sind elastisch herzustellen. Alle Höhenmasse ab OKFFB, Brüstungshöhen bis OKR.

AB	ABLUF	GKA	GIPSKARTON AKUSTIK PANEEL	RR	REGENROHR
AD	ABGEHÄNGTE DECKE	GKI	GIPSKARTON IMPRÄGNIERT	RS	RAUCHSCHUTZTÜR
AK	AUSSENKANTE	G30	FEUERHEMMENDE VERGLASUNG	RWA	RAUCH-WÄRME-ABZUG
BA	BODENAUSPARUNG	G90	FEUERBESTÄNDIGE VERGLASUNG	SB	SANITÄR
BBA	BRANDERKÄMPFUNGSABSCHNITT	H	HEIZUNG	SB	SCHICHTBETON
BD	BODENDURCHBRUCH	HK	HEIZKÖRPER	SH	SCHACHT
BE	BODENEINLAUF	HKN	HEIZKÖRPERNISCH	SHS	SCHACHTSOHLE
BFT	BETONFERTIGTEIL	HL	HANDLAUF	SHY	STANDHYDRANT
BR	BRÜSTUNGSHÖHE AB OKFFB	HV	HEIZUNGSVERTEILUNG	SP	SPRINKLER
BRH	BRÜSTUNGSHÖHE AB OKFFB	K	KÜHLUNG	STH	STURZHÖHE
BW	BRANDWAND	L	LUFTUNG	T30	FEUERHEMMENDE TÜR
D	DRUCKLUFT	LH	LICHT-HÖHE	T90	FEUERBESTÄNDIGE TÜR
DA	DECKENAUSPARUNG	LPA	LEUCHTENAUSPARUNG	UK	UNTERKANTE
DD	DECKENDURCHBRUCH	MP	MITTELPUNKT	UKDF	UNTERKANTE FERTIGDECKE
DE	DACHENLAUF	NA	NOTAUSGANG	UKF	UNTERKANTE FERTIG
DS	DICHTSCHLIESSEND	NMS	NACHMONTAGE SCHLIESSEN	UKR	UNTERKANTE ROH
E	ELEKTRO	OK	OVERKANTE	UKRD	UNTERKANTE ROHDECKE
EV	ELEKTROVERTEILUNG	OKF	OVERKANTE FERTIG	UKRST	UNTERKANTE STURZ
FA	FUNDAMENTAUSPARUNG	OKFFB	OVERKANTE FERTIGFUSSBODEN	UKUZ	UNTERKANTE UNTERZUG
FB	FUSSBODEN	OKR	OVERKANTE ROH	UZ	UNTERZUG
FD	FUNDAMENTDURCHBRUCH	OKRFB	OVERKANTE ROHFUSSBODEN	UZD	UNTERZUGSDURCHBRUCH
FM	FERNHELDETECHNIK	OKSCH	OVERKANTE SCHACHT	UZÜ	UNTERZUG
FN	FACHPLANUNG	OKST	OVERKANTE STURZ (ROH)	VK	VORDERKANTE
FR	FUTTERROHR	OKVW	OVERKANTE VORWAND	VKA	VORDERKANTE DECKE
FS	FUNDAMENTSCHUTZ	P	PUTZ	VKD	VORDERKANTE FASSADE
FT	FERTIGTEIL	R	ROHMASZ	VW	VORWAND
F30	FEUERHEMMENDE WAND	RD	RAUCHDICHT	WA	WANDAUSPARUNG
F90	FEUERBESTÄNDIGE WAND	RDS	ROHDECKENSPRUNG	WD	WANDDURCHBRUCH
G	GAS	RT	RAUCHDICHT TÜR	WHY	WANDHYDRANT
GEM	GEMÄSS	RH	ROHRHULSE	WS	WANDSCHUTZ
GH	GELÄNDERHÖHE OKFFB BIS OKF	RK	POLLADENKASTEN	Z	ZUGSCHACHT
GK	GIPSKARTON	RO	REVISIONSÖFFNUNG	ZU	ZULUF


Phase BESTANDSPLANUNG

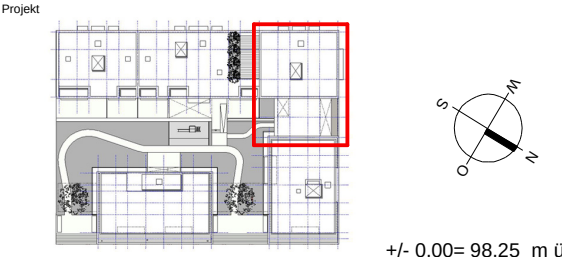

Projekt Westhafen Baufeld 11/1 Frankfurt am Main
Westhafenstraße / Hafenstraße
Frankfurt am Main
Bauherr Vitera Development GmbH
Westendstraße 28
60325 Frankfurt am Main
Architekt BERGHOF & HALLER ARCHITEKTEN BDA
Fichardstraße 46 60322 Frankfurt am Main
Tel.: 069 - 905 504 0 Fax: 069 - 905 504 20

Gez.	Datum	Format	Maßstab	Plannr.
JD	31.03.2007	A1	1:50	AA-G-H3-OG 1

Anschluss Haus 2

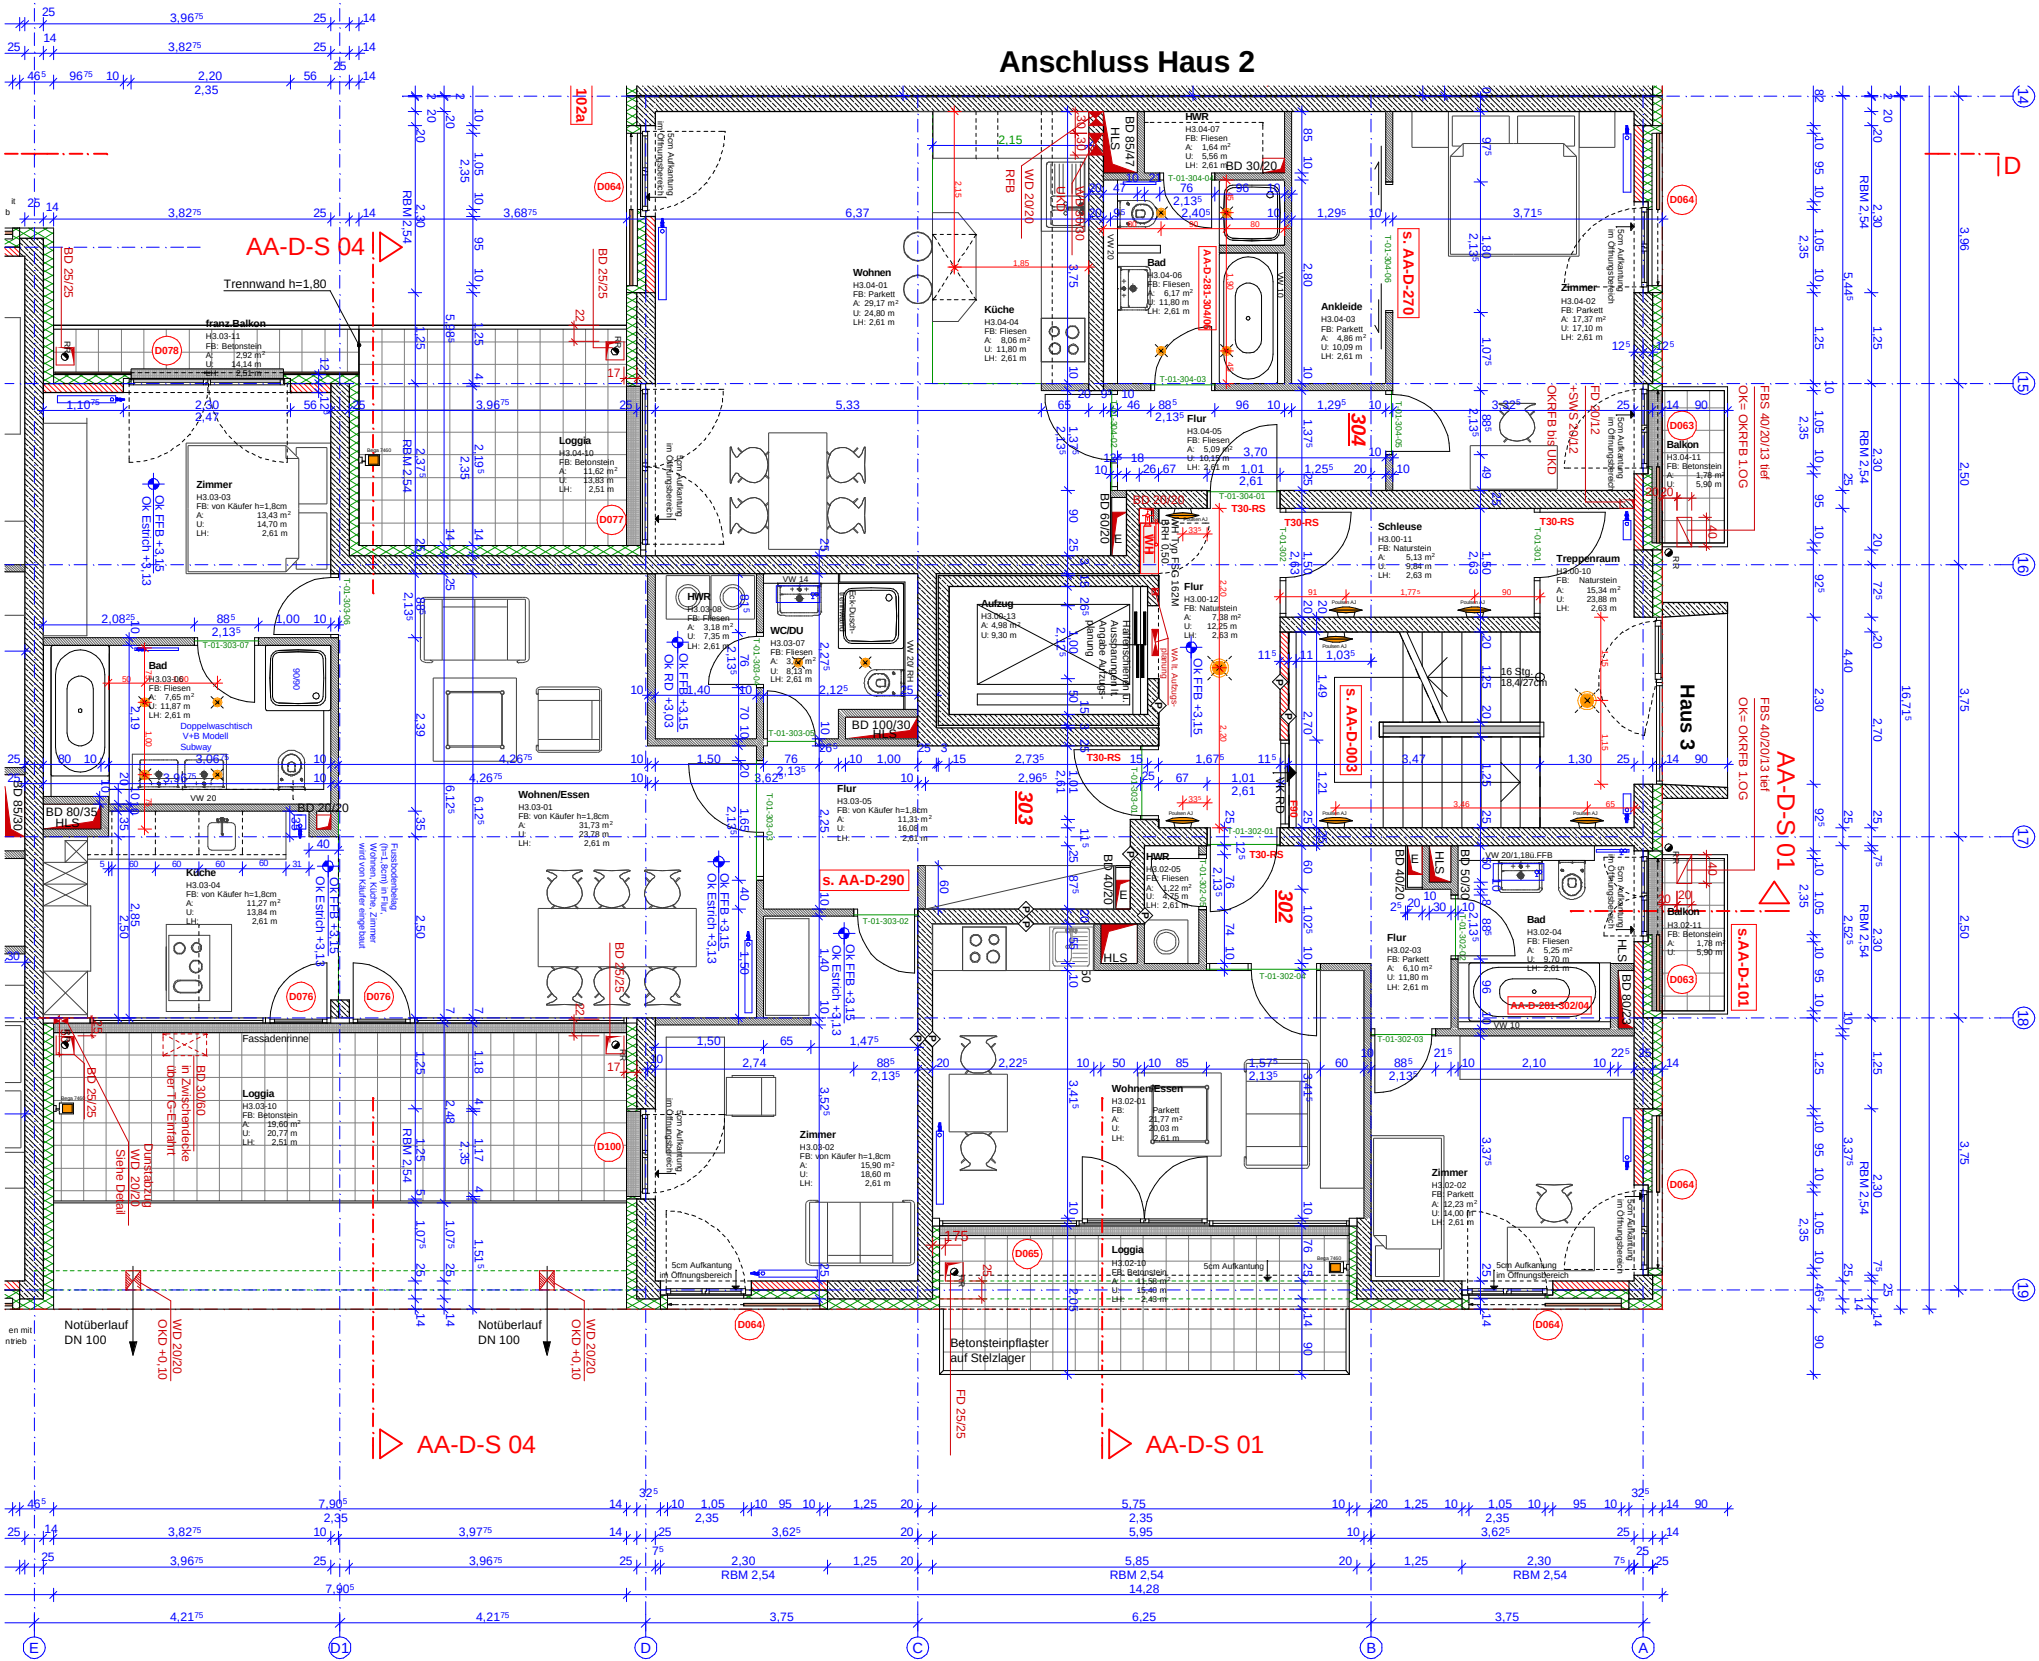

Anschluss Haus 4


LEGENDE

Alle Maße sind am Bau zu überprüfen!
Die ausführende Firma ist für die Konstruktion der Ausführung und die Prüfung sämtlicher Maße verantwortlich.
Bei Maßabweichungen sind die Architekten und die Bauleitung umgehend zu informieren.
Dieser Plan ist nur in Zusammenhang mit den dazu gehörigen Schal- und Bewehrungsplänen des Statikers und den dazu gehörigen Installationsplänen (Hautechnik und Elektro) gültig. Unstimmigkeiten sind umgehend der Bauleitung zu melden!
Grundlage der konstruktiven Ausführung ist die Statik. Anderweitig trägt der Unternehmer die alleinige Verantwortung!
Ausprägungen gem. Angabe Fachplaner. Sämtliche sichtbaren Bauteile werden, wenn nicht anders vermerkt, verputzt.
Bei Putzflächen sind Übergänge verschiedener Materialien so mit Putzgewebe zu überspannen,
daß Bewegungen innerhalb des Putzes erfolgen können. Anschlüsse von Gipskartonbauteilen an andere Bauteile sind elastisch herzustellen. Alle Höhenmasse ab OKFFB, Brüstungshöhen bis OKR.


AB ABLUFT	GKA GIPSKARTON AKUSTIK PANEEL	RR REGENROHR
AD ABGEHÄNGTE DECKE	GKI GIPSKARTON IMPRÄGNIERT	RS RAUCHSCHUTZTÜR
AK AUSSENKANTE	G30 FEUERHEMMENDE VERGLASUNG	RWA RAUCH-WÄRME-ABZUG
BA BODENAUSSPARUNG	G90 FEUERBESTÄNDIGE VERGLASUNG	RS SANITÄR
BBA BRANDERKÄMPFUNGSABSCHNITT	H HEIZUNG	SB SICHTBETON
BD BODENDURCHBRUCH	HK HEIZKÖRPER	SH SCHACHT
BE BODENEINLAUF	HKN HEIZKÖRPERNISCHIE	SHS SCHACHTSOHLE
BFT BETONFERTIGTEIL	HL HANDLAUF	SHY STANDHYDRANT
BR BRÜSTUNGSHÖHE AB OKFFB	HV HEIZUNGSVERTEILUNG	SP SPRINKLER
BRH BRÜSTUNGSHÖHE AB OKFFB	K KÜHLUNG	STH STURZHOHE
BW BRANDWAND	L LÜFTUNG	T30 FEUERHEMMENDE TÜR
BR BRÜSTUNGSHÖHE AB OKFFB	LH LICHT-HÖHE	T90 FEUERBESTÄNDIGE TÜR
DA DECKENAUSSPARUNG	LPA LEUCHTENAUSSPARUNG	UK UNTERKANTE
DD DECKENDURCHBRUCH	MP MITTELPUNKT	UKF UNTERKANTE FERTIGDECKE
DE DACHENLAUF	NA NOTAUSGANG	UKF UNTERKANTE FERTIG
DS DICHTSCHLIESSEND	NMS NACHMONTAGE SCHLIESSEN	UKR UNTERKANTE ROH
E ELEKTRO	OK OBERKANTE	UKRST UNTERKANTE ROHDECKE
EV ELEKTROVERTEILUNG	OKFFB OBERKANTE FERTIG	UKST UNTERKANTE STURZ
FA FERTIGMASZ	OKFFB OBERKANTE FERTIGFUSSBODEN	UZ UNTERKANTE UNTERZUG
FB FUSSBODEN	OKR OBERKANTE ROH	UZD UNTERZUGSDURCHBRUCH
FA FUNDAMENTAUSSPARUNG	OKRFB OBERKANTE ROHFUSSBODEN	UZ UNTERZUG
FD FUNDAMENTDURCHBRUCH	OKSCH OBERKANTE SCHACHT	VK VORDERKANTE
FE FERNMELEDETECHNIK	OKST OBERKANTE STURZ (ROH)	VFA VORDERKANTE FASSADE
FL FACHPLANUNG	OKW OBERKANTE VORWAND	VW VORWAND
FR FUTTERROHR	P PUTZ	WA WANDAUSSPARUNG
FS FUNDAMENTSCHUTZ	R ROHMASZ	WD WANDDURCHBRUCH
FT FERTIGTEIL	RD RAUCHDICHT	WHY WANDHYDRANT
F30 FEUERHEMMENDE WAND	R30 ROHDECKENSPRUNG	WZ WANDSCHLITZ
F90 FEUERBESTÄNDIGE WAND	RT RAUCHDICHT TÜR	Z ZUGSCHACHT
G GAS	ROHRLÜSE	ZU ZULUFT
GEM GEMÄSS	RK POLLADENKASTEN	
GH GELÄNDERHÖHE OKFFB BIS OKF	RO REVISIONSÖFFNUNG	
GK GIPSKARTON		

Anschluss Haus 2

Anschluss Haus 4

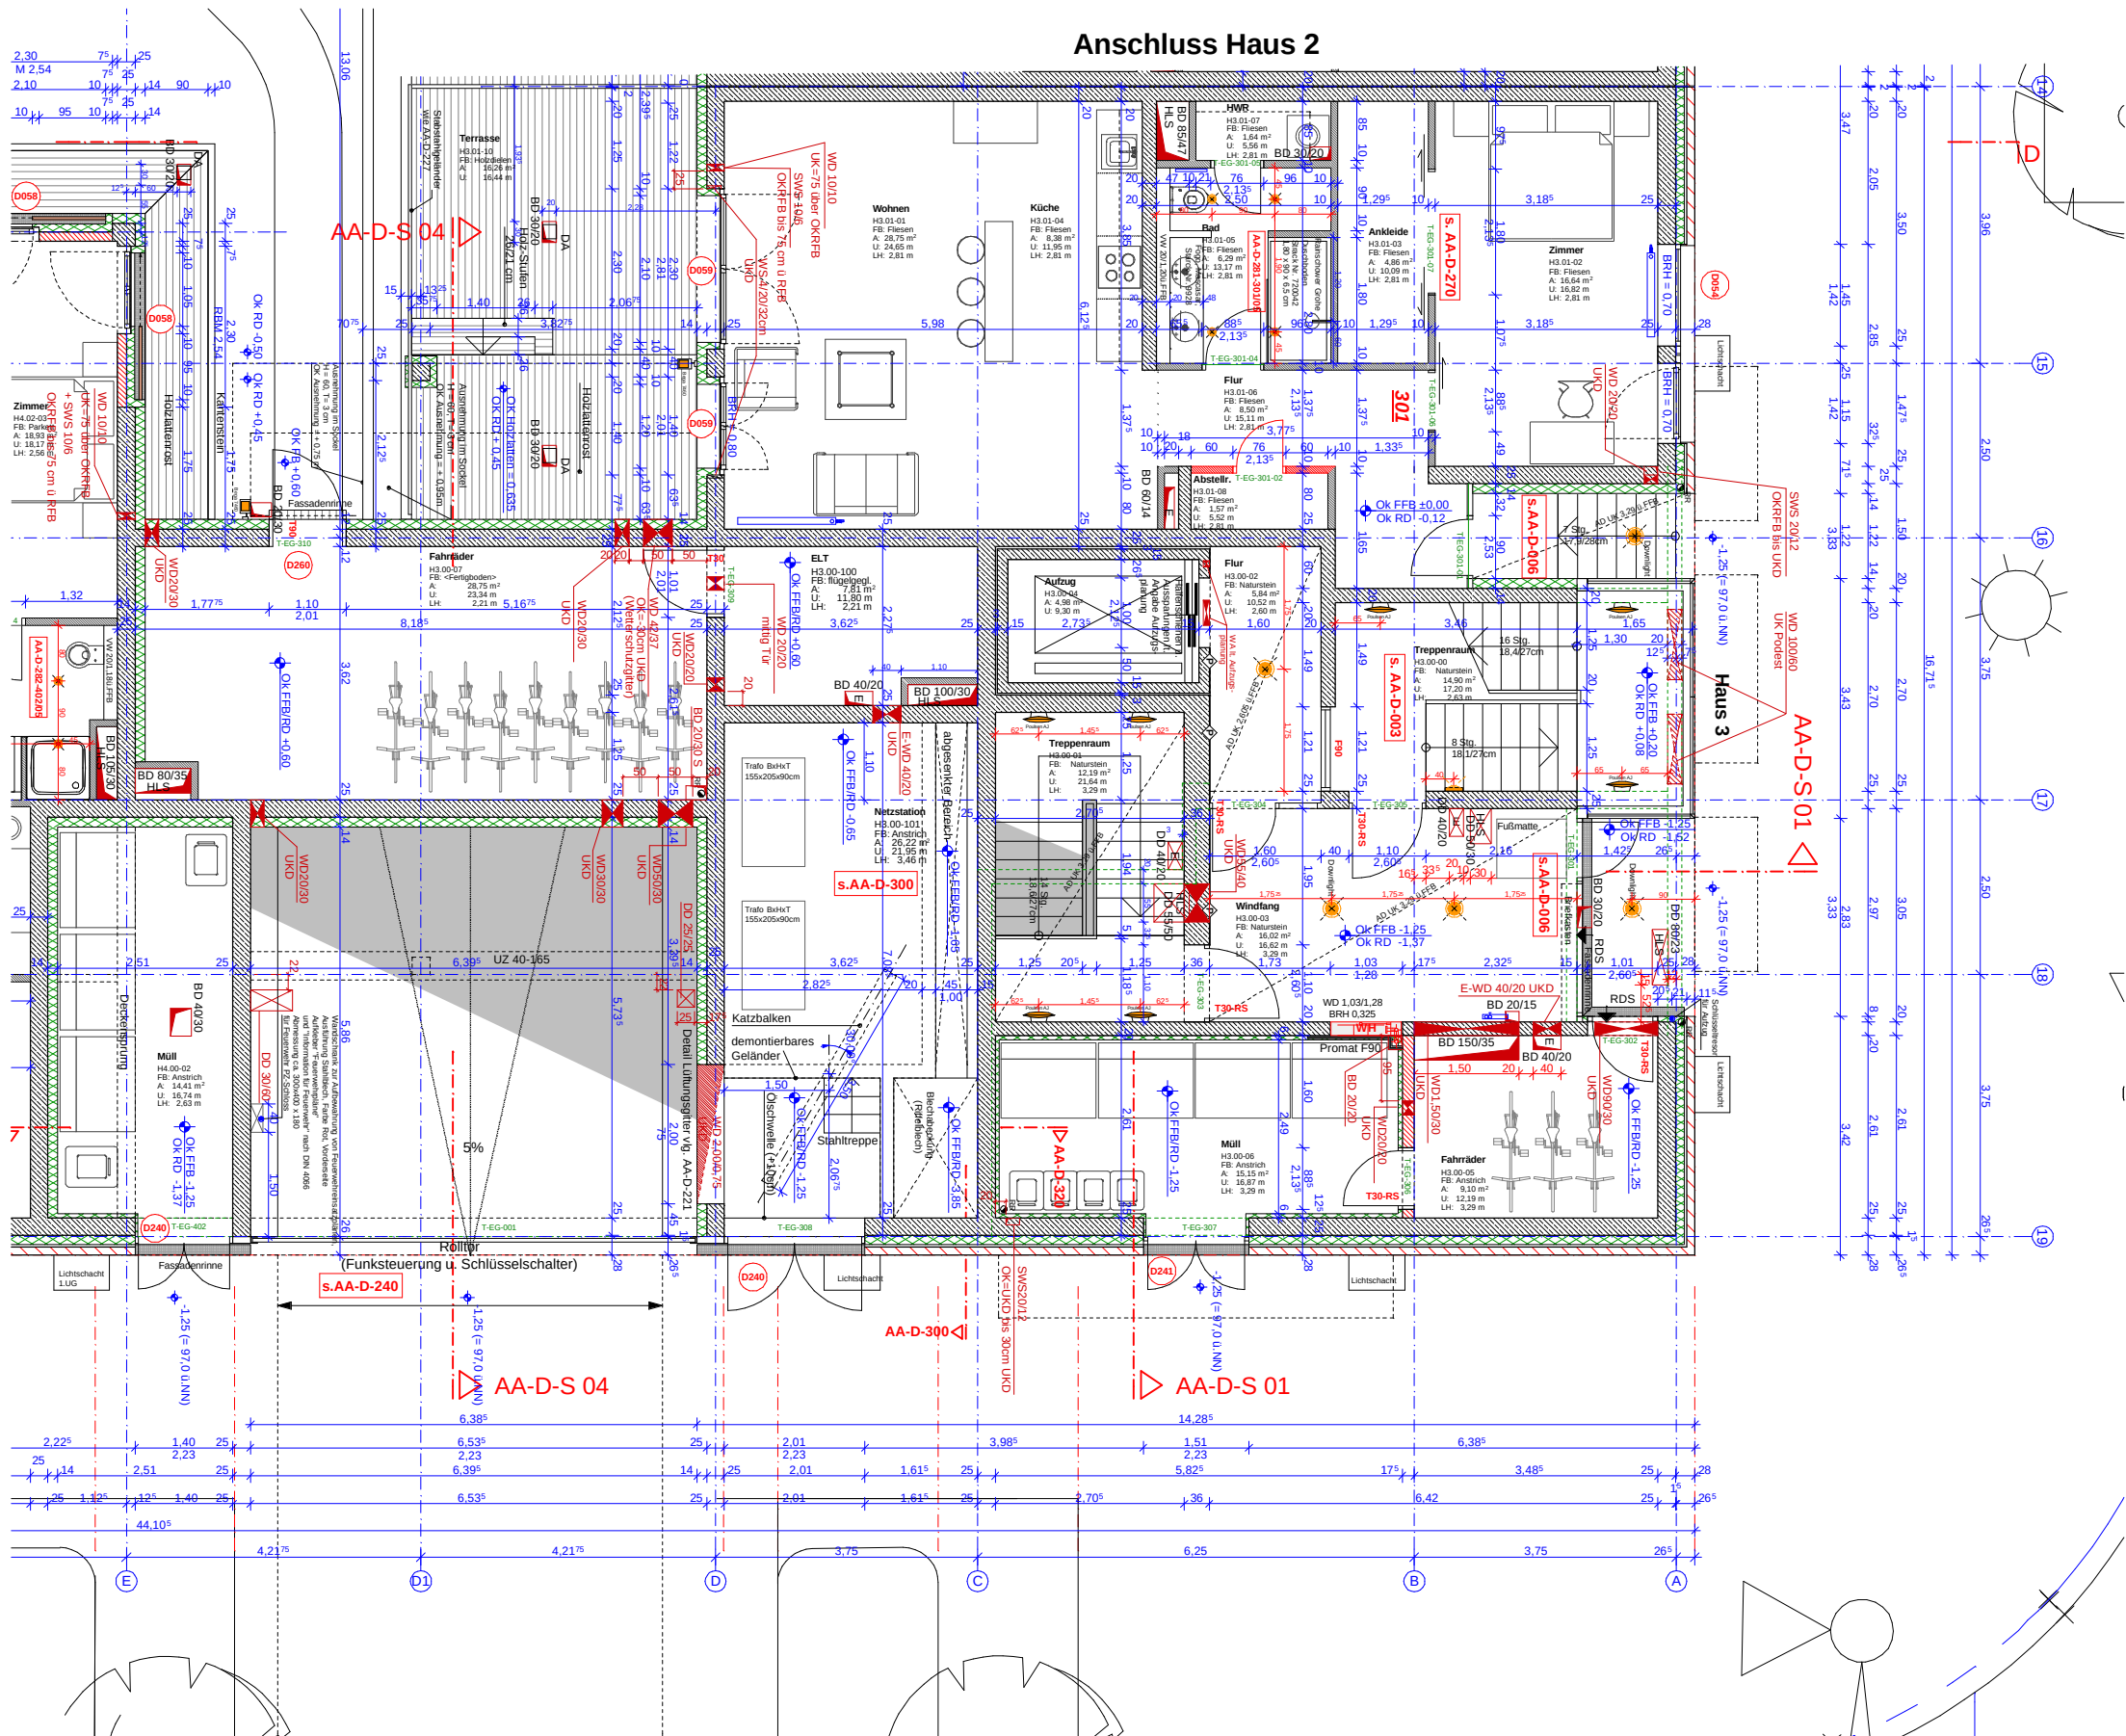

BESTANDSPLANUNG

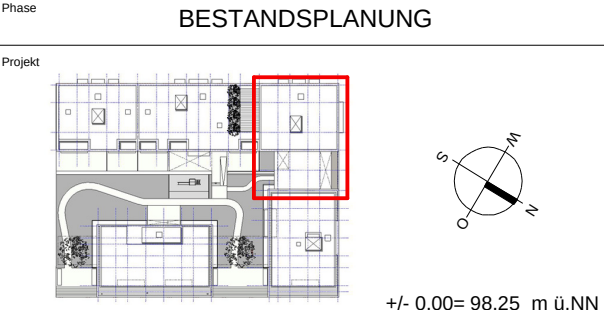

Projekt Westhafen Baufeld 11/1 Frankfurt am Main

Westhafenstraße / Hafenstraße
Frankfurt am Main

Bauherr Vitera Development GmbH

Westendstraße 28
60325 Frankfurt am Main

Architekt **BERGHOF & HALLER ARCHITEKTEN BDA**

Fichardstraße 46 60322 Frankfurt am Main
Tel.: 069 - 905 504 0 Fax: 069 - 905 504 20

Planinhalt **EG Haus 3**

Gez.	Datum	Format	Maßstab	Plannr.
JD	31.03.2007	A1	1:50	AA-G-H3-EG