

LEGENDE

Alle Maße sind am Bau zu überprüfen!
Die ausführende Firma ist für die Konstruktion der Ausführung und die Prüfung sämtlicher Maße verantwortlich.
Bei Maßabweichungen sind die Architekten und die Bauleitung umgehend zu informieren.
Dieser Plan ist nur in Zusammenhang mit den dazu gehörigen Schall- und Bewehrungsplänen des Statikers und den dazu gehörigen Installationsplänen (Haustechnik und Elektro) gültig. Unstimmigkeiten sind umgehend der Bauleitung zu melden!
Grundlage der konstruktiven Ausführung ist die Statik. Anderweitig trägt der Unternehmer die alleinige Verantwortung!
Ausspannen gem. Angabe Fachplaner. Sämtliche sichtbaren Betonteile werden, wenn nicht anders vermerkt, verputzt.
Bei Putzflächen sind Übergänge verschiedener Materialien so mit Putzgewebe zu überspannen, daß Bewegungen innerhalb des Putzes erfolgen können. Anschlüsse von Gipskartonbauteilen an andere Bauteile sind elastisch herzustellen. Alle Höhenmasse ab OKFFB, Brüstungshöhen bis OKR.


AB	ABLUF	GKA	GIPSKARTON AKUSTIK PANEE	RR	REGENROHR
AD	ABGEHÄNGTE DECKE	GKI	GIPSKARTON IMPRÄGNIERT	RS	RAUCHSCHUTZTÜR
AK	AUSSENKANTE	G30	FEUERHEMMENDE VERGLASUNG	RWA	RAUCH-WÄRME-ABZUG
BA	BODENAUSSPARUNG	G90	FEUERBESTÄNDIGE VERGLASUNG	SA	SANITÄR
BBA	BRANDERKÄMPFUNGSABSCHNITT	H	HEIZUNG	SB	SICHTBETON
BD	BODENDURCHBRUCH	HK	HEIZKÖRPER	SH	SCHACHT
BE	BODENEINLAUF	HKN	HEIZKÖRPERNISCH	SHS	SCHACHTSOHLE
BFT	BETONFERTIGTEIL	HL	HANDLAUF	SHY	STANDHYDRANT
BR	BRÜSTUNGSHÖHE AB OKRFB	HV	HEIZUNGSVERTEILUNG	SP	SPRINKLER
BRH	BRÜSTUNGSHÖHE AB OKFFB	K	KÜHLUNG	STH	STURZHÖHE
BW	BRANDWAND	L	LÜFTUNG	T30	FEUERHEMMENDE TÜR
D	DRUCKLUF	LH	LICHT-HÖHE	T90	FEUERBESTÄNDIGE TÜR
DA	DECKENAUSSPARUNG	LPA	LEUCHTENAUSSPARUNG	UK	UNTERKANTE
DD	DECKENDURCHBRUCH	MP	MITTELPUNKT	UKDF	UNTERKANTE FERTIGDECKE
DE	DACHENLAUF	NA	NOTAUSGANG	UKF	UNTERKANTE FERTIG
DS	DICHTSCHLIESSEND	NMS	NACHMONTAGE SCHLIESSEN	UKR	UNTERKANTE ROH
E	ELEKTRO	OK	OBERKANTE	UKRD	UNTERKANTE ROHDECKE
EV	ELEKTROVERTEILUNG	OKF	OBERKANTE FERTIG	UKRST	UNTERKANTE STURZ
F	FERTIGMASZ	OKRFB	OBERKANTE FERTIGFUSSBODEN	UKUZ	UNTERKANTE UNTERZUG
FA	FUNDAMENTAUSSPARUNG	OKR	OBERKANTE ROH	UZ	UNTERZUG
FB	FUSSBODEN	OKRFB	OBERKANTE ROHFUSSBODEN	UZD	UNTERZUGSDURCHBRUCH
FD	FUNDAMENTDURCHBRUCH	OKSCH	OBERKANTE SCHACHT	ÜZ	ÜBERZUG
FM	FERNMELEDETECHNIK	OKST	OBERKANTE STURZ (ROH)	V	VORDERKANTE
FPL	FACHPLANUNG	OKVW	OBERKANTE VORWAND	VKD	VORDERKANTE DECKE
FR	FUTTERROHR	P	PUTZ	VKFA	VORDERKANTE FASSADE
FS	FUNDAMENTSCHUTZ	R	ROHMASZ	VW	VORWAND
FT	FERTIGTEIL	RD	RAUCHSCHIT	WA	WANDAUSSPARUNG
F30	FEUERHEMMENDE WAND	RDS	ROHDECKENSPRUNG	WD	WANDDURCHBRUCH
F90	FEUERBESTÄNDIGE WAND	RDT	RAUCHDICHTTE TÜR	WHY	WANDHYDRANT
G	GAS	RH	ROHRHULSE	WS	WANDSCHLITZ
GEM	GEMÄSS	RK	ROLLADENKASTEN	Z	ZUGSCHACHT
GH	GELÄNDERHÖHE OKFFB BIS OKF	RO	REVISIONSÖFFNUNG	ZU	ZULUF
GK	GIPSKARTON				

Anschluss Haus 3

Phase

BESTANDSPLANUNG

Projekt

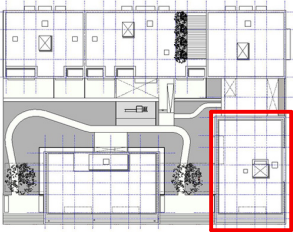

+/- 0,00= 98,25 m ü.NN

Projekt Westhafen Baufeld 11/1 Frankfurt am Main

Westhafenstraße / Hafenstraße
Frankfurt am Main

Bauherr Vitera Development GmbH

Westendstraße 28
60325 Frankfurt am Main

Architekt BERGHOF & HALLER ARCHITEKTEN BDA

Fichardstraße 46 60322 Frankfurt am Main
Tel.: 069 - 905 504 0 Fax: 069 - 905 504 20

Planinhalt Dachaufsicht Haus 4

Gez. JD	Datum 31.03.2007	Format A1	Maßstab 1:50	Plannr. AA-G-H4-DA
---------	------------------	-----------	--------------	--------------------


LEGENDE

Alle Maße sind am Bau zu überprüfen!
Die ausführende Firma ist für die Konstruktion der Ausführung und die Prüfung sämtlicher Maße verantwortlich.
Bei Maßabweichungen sind die Architekten und die Bauleitung umgehend zu informieren.
Dieser Plan ist nur in Zusammenhang mit den dazu gehörigen Schnitt- und Bewehrungsplänen des Statikers und den dazu gehörigen Installationsplänen (Haustechnik und Elektro) gültig. Unstimmigkeiten sind umgehend der Bauleitung zu melden!
Grundlage der konstruktiven Ausführung ist die Statik. Anderweitig trägt der Unternehmer die alleinige Verantwortung!
Ausspannungen gem. Angabe Fachplaner. Sämtliche sichtbaren Bauteile werden, wenn nicht anders vermerkt, verputzt.
Bei Putzflächen sind Übergänge verschiedener Materialien so mit Putzgewebe zu überspannen,
daß Bewegungen innerhalb des Putzes erfolgen können. Anschlüsse von Gipskartonbauteilen an andere Bauteile sind elastisch herzustellen. Alle Höhenmaße ab OKFFB, Brüstungshöhen bis OKR.

AB	ABLUF	GKA	GIPSKARTON AKUSTIK PANEEL	RR	REGENROHR
AD	ABGEHÄNGTE DECKE	GKI	GIPSKARTON IMPRÄGNIERT	RS	RAUCHSCHUTZTÜR
AK	AUSSENKANTE	G30	FEUERBESTÄNDIGE VERGLASUNG	RWA	RAUCH-WÄRME-ABZUG
BA	BODENAUSSPARUNG	G90	FEUERBESTÄNDIGE VERGLASUNG	SA	SANITÄR
BBA	BRANDBEKÄMPFUNGSABSCHNITT	H	HEIZUNG	SB	SICHTBETON
BD	BODENDURCHBRUCH	HK	HEIZKÖRPER	SH	SCHACHT
BE	BODENEINLAUF	HKN	HEIZKÖRPERNISCHE	SHS	SCHACHTSOHLE
BFT	BETONFERTIGTEIL	HL	HANDLAUF	SHL	STANDHYDRANT
BR	BRÜSTUNGSHÖHE AB OKFFB	HV	HEIZUNGSVERTEILUNG	SP	SPRINKLER
BRH	BRÜSTUNGSHÖHE AB OKFFB	K	KÜHLUNG	STH	STURZHOHE
BW	BRANDWAND	L	LÜFTUNG	T30	FEUERHEMMENDE TÜR
D	DRUCKLUF	LH	LICHT-HÖHE	T90	FEUERBESTÄNDIGE TÜR
DA	DECKENAUSSPARUNG	LPA	LEUCHTENAUSSPARUNG	UK	UNTERKANTE
DD	DECKENDURCHBRUCH	MP	MITTELPUNKT	UKDF	UNTERKANTE FERTIGDECKE
DE	DACHENLAUF	NA	NOTAUSGANG	UKF	UNTERKANTE FERTIG
DS	DICHTSCHLIESSEND	NMS	NACHMONTAGE SCHLIESSEN	UKR	UNTERKANTE ROH
E	ELEKTRO	OK	OVERKANTE	UKRD	UNTERKANTE ROHDECKE
EV	ELEKTROVERTEILUNG	OKF	OVERKANTE FERTIG	UKRST	UNTERKANTE STURZ
F	FERTIGMASZ	OKFFB	OVERKANTE FERTIGFUSSBODEN	UKUZ	UNTERKANTE UNTERZUG
FA	FUNDAMENTAUSSPARUNG	OKR	OVERKANTE ROH	UZ	UNTERZUG
FB	FUSSBODEN	OKRFB	OVERKANTE ROHFUSSBODEN	UZD	UNTERZUGDURCHBRUCH
FD	FUNDAMENTDURCHBRUCH	OKSCH	OVERKANTE SCHACHT	UZ	UNTERZUG
FM	FERNHELDETECHNIK	OKST	OVERKANTE STURZ (ROH)	VK	VORDERKANTE
FL	FACHPLANUNG	OKV	OVERKANTE VORWAND	VKD	VORDERKANTE DECKE
FR	FUTTERROHR	P	PUTZ	VKA	VORDERKANTE FASSADE
FS	FUNDAMENTSCHUTZ	R	ROHMASZ	VW	VORWAND
FT	FERTIGTEIL	RD	RAUCHDICHT	WA	WANDAUSSPARUNG
F30	FEUERHEMMENDE WAND	RDS	ROHDECKENSCHUNG	WD	WANDDURCHBRUCH
F90	FEUERBESTÄNDIGE WAND	RT	RAUCHDICHT TÜR	WHY	WANDHYDRANT
G	GAS	RH	ROHRHÜLSE	WS	WANDSCHLITZ
GEM	GEMÄSS	RK	POLLADENKASTEN	Z	ZUGSCHACHT
GH	GELÄNDERHÖHE OKFFB BIS OKF	RO	REVISIONSÖFFNUNG	ZU	ZULUF
GK	GIPSKARTON				

Anschluss Haus 3

Phase BESTANDSPLANUNG

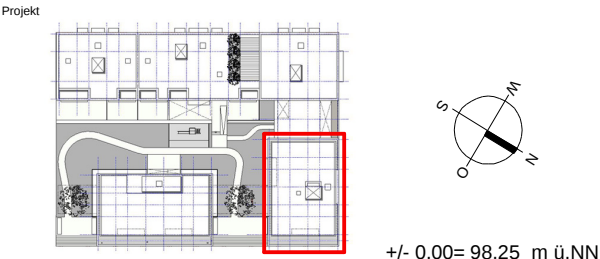

Projekt Westhafen Baufeld 11/1 Frankfurt am Main

Westhafenstraße / Hafenstraße
Frankfurt am Main

Bauherr Vitera Development GmbH

Westendstraße 28
60325 Frankfurt am Main

Architekt **BERGHOF & HALLER
ARCHITEKTEN BDA**

Fichardstraße 46 60322 Frankfurt am Main
Tel.: 069 - 905 504 0 Fax: 069 - 905 504 20

Planinhalt 7. OG Haus 4

Gez.	Datum	Format	Maßstab	Plannr.
JD	31.03.2007	A1	1:50	AA-G-H4-OG 7


LEGENDE

Alle Maße sind am Bau zu überprüfen!
Die ausführende Firma ist für die Konstruktion der Ausführung und die Prüfung sämtlicher Maße verantwortlich.
Bei Maßabweichungen sind die Architekten und die Bauleitung umgehend zu informieren.
Dieser Plan ist nur in Zusammenhang mit den dazu gehörigen Schal- und Bewehrungsplänen des Statikers und den dazu gehörigen Installationsplänen (Haustechnik und Elektro) gültig. Unstimmigkeiten sind umgehend der Bauleitung zu melden!
Grundlage der konstruktiven Ausführung ist die Statik. Anderweitig trägt der Unternehmer die alleinige Verantwortung!
Ausspannungen gem. Angabe Fachplaner. Sämtliche sichtbaren Betonteile werden, wenn nicht anders vermerkt, verputzt.
Bei Putzflächen sind Übergänge verschiedener Materialien so mit Putzgewebe zu überspannen, daß Bewegungen innerhalb des Putzes erfolgen können. Anschlüsse von Gipskartonbauteilen an andere Bauteile sind elastisch herzustellen. Alle Höhenmasse ab OKFFB, Brüstungshöhen bis OKR.

AB	ABLUF	GKA	GIPSKARTON AKUSTIK PANEEL	RR	REGENROHR
AD	ABGEHÄNGTE DECKE	GKI	GIPSKARTON IMPRÄGNIERT	RS	RAUCHSCHUTZTÜR
AK	AUSSENKANTE	G30	FEUERHEMMENDE VERGLASUNG	RWA	RAUCH-WÄRME-ABZUG
BA	BODENAUSSPARUNG	G90	FEUERBESTÄNDIGE VERGLASUNG	SA	SANITÄR
BBA	BRANDKAMPFUNGSABSCHNITT	H	HEIZUNG	SB	SICHTBETON
BD	BODENDURCHBRUCH	HK	HEIZKÖRPER	SH	SCHACHT
BE	BODENEINLAUF	HKH	HEIZKÖRPERNISSE	SHS	SCHACHTSOHLE
BFT	BETONFERTIGTEIL	HL	HANDLAUF	SHY	STANDHYDRANT
BR	BRÜSTUNGSHÖHE AB OKFFB	HV	HEIZUNGSVERTEILUNG	SP	SPRINKLER
BRH	BRÜSTUNGSHÖHE AB OKFFB	K	KÜHLUNG	STH	STURZHÖHE
BW	BRANDWAND	L	LUFTUNG	T30	FEUERHEMMENDE TÜR
D	DRUCKLUFT	LH	LICHT-HÖHE	T90	FEUERBESTÄNDIGE TÜR
DA	DECKENAUSSPARUNG	LPA	LEUCHTENAUSSPARUNG	UK	UNTERKANTE
DD	DECKENDURCHBRUCH	MP	MITTELPUNKT	UKDF	UNTERKANTE FERTIGDECKE
DE	DACHENLAUF	NA	NOTAUSGANG	UKF	UNTERKANTE FERTIG
DS	DICHTSCHLIESSEND	NMS	NACHMONTAGE SCHLIESSEN	UKR	UNTERKANTE ROH
E	ELEKTRO	OK	OVERKANTE	UKRD	UNTERKANTE ROHDECKE
EV	ELEKTROVERTEILUNG	OKF	OVERKANTE FERTIG	UKST	UNTERKANTE STURZ
F	FERTIGMASZ	OKFFB	OVERKANTE FERTIGFUSSBODEN	UKUZ	UNTERKANTE UNTERZUG
FA	FUNDAMENTAUSSPARUNG	OKR	OVERKANTE ROH	UZ	UNTERZUG
FB	FUSSBODEN	OKRFB	OVERKANTE ROHFUSSBODEN	UZD	UNTERZUGSDURCHBRUCH
FD	FUNDAMENTDURCHBRUCH	OKSCH	OVERKANTE SCHACHT	UZÜ	UNTERZUGSDURCHBRUCH
FM	FERNHELDETECHNIK	OKST	OVERKANTE STURZ (ROH)	V	VORDERKANTE
FPL	FACHPLANUNG	OKVW	OVERKANTE VORWAND	VKD	VORDERKANTE DECKE
FR	FUTTERROHR	P	PUTZ	VKA	VORDERKANTE FASSADE
FS	FUNDAMENTSCHUTZ	R	ROHMASZ	VW	VORWAND
FT	FERTIGTEIL	RD	RAUCHDICHT	WA	WANDAUSSPARUNG
F30	FEUERHEMMENDE WAND	RDS	ROHDECKENSCHUNG	WD	WANDDURCHBRUCH
F90	FEUERBESTÄNDIGE WAND	ROT	RAUCHDICHTHE TÜR	WHY	WANDHYDRANT
G	GAS	RH	ROHRHULSE	WS	WANDSCHLITZ
GEM	GEMÄSS	RK	POLLADENKASTEN	Z	ZUGSCHACHT
GH	GELÄNDERHÖHE OKFFB BIS OKF	RO	REVISIONSÖFFNUNG	ZU	ZULUF
GK	GIPSKARTON				

Anschluss Haus 3

Phase BESTANDSPLANUNG

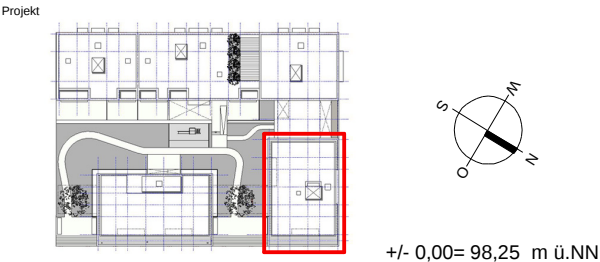

Projekt Westhafen Baufeld 11/1 Frankfurt am Main

Westhafenstraße / Hafenstraße
Frankfurt am Main

Bauherr Vitera Development GmbH

Westendstraße 28
60325 Frankfurt am Main

Architekt **BERGHOF & HALLER**
ARCHITEKTEN BDA
Fichardstraße 46 60322 Frankfurt am Main
Tel.: 069 - 905 504 0 Fax: 069 - 905 504 20

Planinhalt 6. OG Haus 4

Gez.	Datum	Format	Maßstab	Plannr.
JD	31.03.2007	A1	1:50	AA-G-H4-OG 6


LEGENDE

Alle Maße sind am Bau zu überprüfen!
Die ausführende Firma ist für die Konstruktion der Ausführung und die Prüfung sämtlicher Maße verantwortlich.
Bei Maßabweichungen sind die Architekten und die Bauleitung umgehend zu informieren.
Dieser Plan ist nur in Zusammenhang mit den dazu gehörigen Schnitt- und Bewehrungsplänen des Statikers und den dazu gehörigen Installationsplänen (Hautechnik und Elektro) gültig. Unstimmigkeiten sind umgehend der Bauleitung zu melden!
Grundlage der konstruktiven Ausführung ist die Statik. Anderweitig trägt der Unternehmer die alleinige Verantwortung!
Ausspannungen gem. Angabe Fachplaner. Sämtliche sichtbaren Bauteile werden, wenn nicht anders vermerkt, verputzt.
Bei Putzflächen sind Übergänge verschiedener Materialien so mit Putzgewebe zu überspannen, daß Bewegungen innerhalb des Putzes erfolgen können. Anschlüsse von Gipskartonbauteilen an andere Bauteile sind elastisch herzustellen. Alle Höhenmasse ab OKFFB, Brüstungshöhen bis OKR.

AB	ABLUF	GKA	GIPSKARTON AKUSTIK PANEEL	RR	REGENROHR
AD	ABGEHÄNGTE DECKE	GKI	GIPSKARTON IMPRÄGNIERT	RS	RAUCHSCHUTZTÜR
AK	AUSSENKANTE	G30	FEUERBESTÄNDIGE VERGLASUNG	RWA	RAUCH-WÄRME-ABZUG
BA	BODENAUSSPARUNG	G90	FEUERBESTÄNDIGE VERGLASUNG	SA	SANITÄR
BBA	BRANDKÄMPFUNGSABSCHNITT	H	HEIZUNG	SB	SCHICHTBETON
BD	BODENDURCHBRUCH	HK	HEIZKÖRPER	SH	SCHACHT
BE	BODENEINLAUF	HKN	HEIZKÖRPERNISCHE	SHS	SCHACHTSOHLE
BFT	BETONFERTIGTEIL	HL	HANDLAUF	SHY	STANDHYDRANT
BR	BRÜSTUNGSHÖHE AB OKFFB	HV	HEIZUNGSVERTEILUNG	SP	SPRINKLER
BRH	BRÜSTUNGSHÖHE AB OKFFB	K	KÜHLUNG	STH	STURZHÖHE
BW	BRANDWAND	L	LÜFTUNG	T30	FEUERHEMMENDE TÜR
D	DRUCKLUF	LH	LICHT-HÖHE	T90	FEUERBESTÄNDIGE TÜR
DA	DECKENAUSSPARUNG	LPA	LEUCHTENAUSSPARUNG	UK	UNTERKANTE
DD	DECKENDURCHBRUCH	MP	MITTELPUNKT	UKDF	UNTERKANTE FERTIGDECKE
DE	DACHENLAUF	NA	NOTAUSGANG	UKF	UNTERKANTE FERTIG
DS	DICHTSCHLIESSEND	NMS	NACHMONTAGE SCHLIESSEN	UKR	UNTERKANTE ROH
E	ELEKTRO	OK	OVERKANTE	UKRD	UNTERKANTE ROHDECKE
EV	ELEKTROVERTEILUNG	OKF	OVERKANTE FERTIG	UKRST	UNTERKANTE STURZ
F	FERTIGMASZ	OKFFB	OVERKANTE FERTIGFUSSBODEN	UKUZ	UNTERKANTE UNTERZUG
FA	FUNDAMENTAUSSPARUNG	OKR	OVERKANTE ROH	UZ	UNTERZUG
FB	FUSSBODEN	OKRFB	OVERKANTE ROHFUSSBODEN	UZD	UNTERZUGDURCHBRUCH
FD	FUNDAMENTDURCHBRUCH	OKSCH	OVERKANTE SCHACHT	ÜZ	ÜBERZUG
FM	FERNMELEDETECHNIK	OKST	OVERKANTE STURZ (ROH)	VK	VORDERKANTE
FL	FACHPLANUNG	OKW	OVERKANTE VORWAND	VKD	VORDERKANTE DECKE
FR	FUTTERROHR	P	PUTZ	VKFA	VORDERKANTE FASSADE
FS	FUNDAMENTSCHUTZ	R	ROHMASZ	VW	VORWAND
FT	FERTIGTEIL	RD	RAUCHDICHT	WA	WANDAUSSPARUNG
F30	FEUERHEMMENDE WAND	RDS	ROHDECKENSPRUNG	WD	WANDDURCHBRUCH
F90	FEUERBESTÄNDIGE WAND	ROT	RAUCHDICHT TÜR	WHY	WANDHYDRANT
G	GAS	RH	ROHRHULSE	WS	WANDSCHLITZ
GEM	GEMÄSS	RK	POLLADENKASTEN	Z	ZUGSCHACHT
GH	GELÄNDERHÖHE OKFFB BIS OKF	RO	REVISIONSÖFFNUNG	ZU	ZULUF
GK	GIPSKARTON				

Anschluss Haus 3

Phase BESTANDSPLANUNG

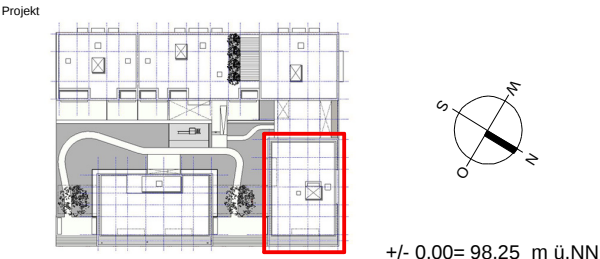

+/- 0,00= 98,25 m ü.NN

Projekt Westhafen Baufeld 11/1 Frankfurt am Main

Westhafenstraße / Hafenstraße
Frankfurt am Main

Bauherr Vitera Development GmbH

Westendstraße 28
60325 Frankfurt am Main

Architekt **BERGHOF & HALLER
ARCHITEKTEN BDA**

Fichardstraße 46 60322 Frankfurt am Main
Tel.: 069 - 905 504 0 Fax: 069 - 905 504 20

Planinhalt 5. OG Haus 4


Gez.	Datum	Format	Maßstab	Plannr.
JD	31.03.2007	A1	1:50	AA-G-H4-OG 5

LEGENDE

Alle Maße sind am Bau zu überprüfen!
Die ausführende Firma ist für die Konstruktion der Ausführung und die Prüfung sämtlicher Maße verantwortlich.
Bei Maßabweichungen sind die Architekten und die Bauleitung umgehend zu informieren.
Dieser Plan ist nur in Zusammenhang mit den dazu gehörigen Schnitt- und Bewehrungsplänen des Statikers und den dazu gehörigen Installationsregeln (Haustechnik und Elektro) gültig. Unstimmigkeiten sind umgehend der Bauleitung zu melden!
Grundlage der konstruktiven Ausführung ist die Statik. Anderweitig trägt der Unternehmer die alleinige Verantwortung!
Ausspannungen gem. Angabe Fachplaner. Sämtliche sichtbaren Betonteile werden, wenn nicht anders vermerkt, verputzt.
Bei Putzflächen sind Übergänge verschiedener Materialien so mit Putzgewebe zu überspannen,
daß Bewegungen innerhalb des Putzes erfolgen können. Anschlüsse von Gipskartonbauteilen an andere Bauteile sind elastisch herzustellen. Alle Höhenmasse ab OKFFB, Brüstungshöhen bis OKR.

AB	ABLUF	GKA	GIPSKARTON AKUSTIK PANEEL	RR	REGENROHR
AD	ABGEHÄNGTE DECKE	GKI	GIPSKARTON IMPRÄGNIERT	RS	RAUCHSCHUTZTÜR
AK	AUSSENKANTE	G30	FEUERBESTÄNDIGE VERGLASUNG	RWA	RAUCH-WÄRME-ABZUG
BA	BODENAUSSPARUNG	G90	FEUERBESTÄNDIGE VERGLASUNG	SH	SCHACHT
BBA	BRANDBEKÄMPFUNGSABSCHNITT	H	HEIZUNG	SHS	SCHACHTSOHLE
BD	BODENDURCHBRUCH	HK	HEIZKÖRPER	SHY	STANDHYDRANT
BE	BODENEINLAUF	HKN	HEIZKÖRPERNISCHE	SP	SPRINKLER
BFT	BETONFERTIGTEIL	HL	HANDLAUF	STH	STURZHÖHE
BR	BRÜSTUNGSHÖHE AB OKFFB	HV	HEIZUNGSVERTEILUNG	T30	FEUERHEMMENDE TÜR
BRH	BRÜSTUNGSHÖHE AB OKFFB	K	KÜHLUNG	T90	FEUERBESTÄNDIGE TÜR
BW	BRANDWAND	L	LÜFTUNG	UK	UNTERKANTE
D	DRUCKLUF	LH	LICHT-HÖHE	UKF	UNTERKANTE FERTIGDECKE
DA	DECKENAUSSPARUNG	LPA	LEUCHTENAUSSPARUNG	UKF	UNTERKANTE FERTIG
DD	DECKENDURCHBRUCH	MP	MITTELPUNKT	UNKR	UNTERKANTE ROH
DE	DACHENLAUF	NA	NOTAUSGANG	UKR	UNTERKANTE ROHDECKE
DS	DICHTSCHLIESSEND	NMS	NACHMONTAGE SCHLIESSEN	UKRST	UNTERKANTE STURZ
E	ELEKTRO	OK	OVERKANTE	UKUZ	UNTERKANTE UNTERZUG
EV	ELEKTROVERTEILUNG	OKF	OVERKANTE FERTIG	UZD	UNTERZUGSDURCHBRUCH
F	FERTIGMAZ	OKFB	OVERKANTE FERTIGFUSSBODEN	ÜZ	ÜBERZUG
FA	FUNDAMENTAUSSPARUNG	OKR	OVERKANTE ROH	V	VORDERKANTE
FB	FUSSBODEN	OKRFB	OVERKANTE ROH FUSSBODEN	VKFA	VORDERKANTE FASSADE
FD	FUNDAMENTDURCHBRUCH	OKSCH	OVERKANTE SCHACHT	VW	VORWAND
FM	FERNMEDETECHNIK	OKST	OVERKANTE STURZ (ROH)	WA	WANDAUSSPARUNG
FR	FACHPLANUNG	OKVW	OVERKANTE VORWAND	WD	WANDDURCHBRUCH
FR	FUTTERROHR	P	PUTZ	WHY	WANDHYDRANT
FS	FUNDAMENTSCHUTZ	R	ROHMASZ	WS	WANDSCHUTZ
FT	FERTIGTEIL	RD	RAUCHDICHT	Z	ZUGSCHACHT
F30	FEUERHEMMENDE WAND	RDS	RAUCHDICHTSPRUNG	ZU	ZULUF
F90	FEUERBESTÄNDIGE WAND	ROD	ROHDECKE TÜR		
G	GAS	RH	ROHRHULSE		
GEM	GEMÄSS	RK	POLLADENKASTEN		
GH	GELÄNDERHÖHE OKFFB BIS OKF	RO	REVISIONSÖFFNUNG		
GK	GIPSKARTON				

Anschluss Haus 3

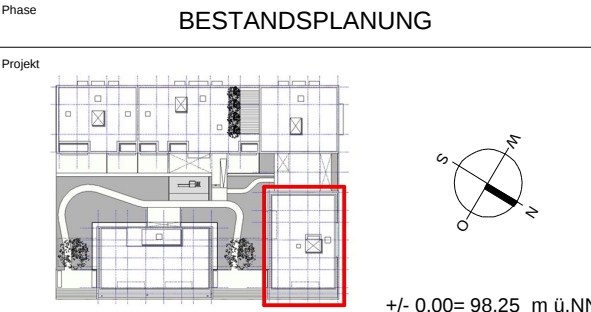

Projekt	Westhafen	Baufeld 11/1	Frankfurt am Main
	Westhafenstraße / Hafenstraße Frankfurt am Main		
Bauherr	Vitera Development GmbH		
	Westendstraße 28 60325 Frankfurt am Main		
Architekt	BERGHOF & HALLER ARCHITEKTEN BDA Fichardstraße 46 60322 Frankfurt am Main Tel.: 069 - 905 504 0 Fax: 069 - 905 504 20		

Planinhalt	4. OG Haus 4				
Gez.	Datum	Format	Maßstab	Plannr.	
JD	31.03.2007	A1	1:50	AA-G-H4-OG 4	

LEGENDE

Alle Maße sind am Bau zu überprüfen!
Die ausführende Firma ist für die Konstruktion der Ausführung und die Prüfung sämtlicher Maße verantwortlich.
Bei Maßabweichungen sind die Architekten und die Bauleitung umgehend zu informieren.
Dieser Plan ist nur in Zusammenhang mit den dazu gehörigen Schal- und Bewehrungsplänen des Statikers und den dazu gehörigen Installationsplänen (Haustechnik und Elektro) gültig. Unstimmigkeiten sind umgehend der Bauleitung zu melden!
Grundlage der konstruktiven Ausführung ist die Statik. Anderweitig trägt der Unternehmer die alleinige Verantwortung!
Ausspannungen gem. Angabe Fachplaner. Sämtliche sichtbaren Betonteile werden, wenn nicht anders vermerkt, verputzt.
Bei Putzflächen sind Übergänge verschiedener Materialien so mit Putzgewebe zu überspannen, daß Bewegungen innerhalb des Putzes erfolgen können. Anschlüsse von Gipskartonbauteilen an andere Bauteile sind elastisch herzustellen. Alle Höhenmasse ab OKFFB, Brüstungshöhen bis OKR.


AB	ABLUF	GKA	GIPSKARTON AKUSTIK PANEEL	RR	REGENROHR
AD	ABGEHÄNGTE DECKE	GKI	GIPSKARTON IMPRÄGNIERT	RS	RAUCHSCHUTZTÜR
AK	AUSSENKANTE	G30	FEUERHEMMENDE VERGLASUNG	RWA	RAUCH-WÄRME-ABZUG
BA	BODENAUSSPARUNG	G90	FEUERBESTÄNDIGE VERGLASUNG	SHS	SANITÄR
BBA	BRANDKAMPFUNGABSCHNITT	H	HEIZUNG	SB	SCHITTBETON
BD	BODENDURCHBRUCH	HK	HEIZKÖRPER	SH	SCHACHT
BE	BODENENLAUF	HKN	HEIZKÖRPERNISCHE	SHS	SCHACHTSOHLE
BFT	BETONFERTIGTEIL	HL	HANDLAUF	SHY	STANDHYDRANT
BR	BRÜSTUNGSHÖHE AB OKFFB	HV	HEIZUNGSVERTEILUNG	SP	SPRINKLER
BRH	BRÜSTUNGSHÖHE AB OKFFB	K	KÜHLUNG	STH	STURZHÖHE
BW	BRANDWAND	L	LÜFTUNG	T30	FEUERHEMMENDE TÜR
D	DRUCKLUF	LH	LICHT-HÖHE	T90	FEUERBESTÄNDIGE TÜR
DA	DECKENAUSSPARUNG	LPA	LEUCHTENAUSSPARUNG	UK	UNTERKANTE
DD	DECKENDURCHBRUCH	MP	MITTELPUNKT	UKF	UNTERKANTE FERTIG
DE	DACHENLAUF	NA	NOTAUSGANG	UKF	UNTERKANTE FERTIG
DS	DICHTSCHLIESSEND	NMS	NACH MONTAGE SCHLIESSEN	UKR	UNTERKANTE ROH
E	ELEKTRO	OK	OKERKANTE	UKRD	UNTERKANTE ROHDECKE
EV	ELEKTROVERTEILUNG	OKFB	OKERKANTE FERTIG	UKRST	UNTERKANTE STURZ
F	FERTIGMASS	OKFB	OKERKANTE FERTIGFUSSBODEN	UKUZ	UNTERKANTE UNTERZUG
FA	FUNDAMENTAUSSPARUNG	OKR	OKERKANTE ROH	UZ	UNTERZUG
FB	FUSSBODEN	OKRFB	OKERKANTE ROH FUSSBODEN	UZD	UNTERZUGSDURCHBRUCH
FD	FUNDAMENTDURCHBRUCH	OKSCH	OKERKANTE SCHACHT	ÜZ	ÜBERZUG
FM	FERNMELEDETECHNIK	OKST	OKERKANTE STURZ (ROH)	VK	VORDERKANTE
FPL	FACHPLANUNG	OKVW	OKERKANTE VORWAND	VKD	VORDERKANTE DECKE
FR	FUTTERROHR	P	PUTZ	VKA	VORDERKANTE FASSADE
FS	FUNDAMENTSCHUTZ	R	ROHMASZ	VW	VORWAND
FT	FERTIGTEIL	RD	RAUCHSCHICHT	WA	WANDAUSSPARUNG
F30	FEUERHEMMENDE WAND	RDS	ROHDECKENSPRUNG	WD	WANDDURCHBRUCH
F90	FEUERBESTÄNDIGE WAND	ROD	RAUCHDICHTHE TÜR	WHY	WANDHYDRANT
G	GAS	RH	ROHRHULSE	WS	WANDSCHLITZ
GEM	GEMÄSS	RK	POLLADENKASTEN	Z	ZUGSCHACHT
GH	GELÄNDERHÖHE OKFFB BIS OKF	RO	REVISIONSÖFFNUNG	ZU	ZULUF
GK	GIPSKARTON				

Anschluss Haus 3

Phase

BESTANDSPLANUNG

Projekt

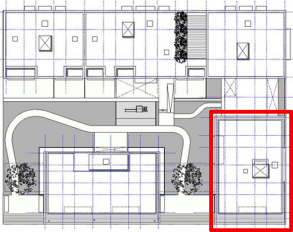

W

N

S

O

+/- 0,00= 98,25 m ü.NN

Projekt Westhafen Baufeld 11/1 Frankfurt am Main

Westhafenstraße / Hafenstraße
Frankfurt am Main

Bauherr Vitera Development GmbH

Westendstraße 28
60325 Frankfurt am Main

Architekt BERGHOF & HALLER ARCHITEKTEN BDA

Fichardstraße 46 60322 Frankfurt am Main
Tel.: 069 - 905 504 0 Fax: 069 - 905 504 20


Planinhalt	3. OG Haus 4				
Gez.	Datum	Format	Maßstab	Plannr.	
JD	31.03.2007	A1	1:50	AA-G-H4-OG 3	

LEGENDE

Alle Maße sind am Bau zu überprüfen!
Die ausführende Firma ist für die Konstruktion der Ausführung und die Prüfung sämtlicher Maße verantwortlich.
Bei Maßabweichungen sind die Architekten und die Bauleitung umgehend zu informieren.
Dieser Plan ist nur in Zusammenhang mit den dazu gehörigen Schnitt- und Bewehrungsplänen des Statikers und den dazu gehörigen Installationsplänen (Haustechnik und Elektro) gültig. Unstimmigkeiten sind umgehend der Bauleitung zu melden!
Grundlage der konstruktiven Ausführung ist die Statik. Anderweitig trägt der Unternehmer die alleinige Verantwortung!
Ausspannungen gem. Angabe Fachplaner. Sämtliche sichtbaren Bauteile werden, wenn nicht anders vermerkt, verputzt.
Bei Putzflächen sind Übergänge verschiedener Materialien so mit Putzgewebe zu überspannen,
daß Bewegungen innerhalb des Putzes erfolgen können. Anschlüsse von Gipskartonbauteilen an andere Bauteile sind elastisch herzustellen. Alle Höhenmasse ab OKFFB, Brüstungshöhen bis OKR.

AB	ABLUF	GKA	GIPSKARTON AKUSTIK PANEEL	RR	REGENROHR
AD	ABGEHÄNGTE DECKE	GKI	GIPSKARTON IMPRÄGNIERT	RS	RAUCHSCHUTZTÜR
AK	AUSSENKANTE	G30	FEUERHEMMENDE VERGLASUNG	RWA	RAUCH-WÄRME-ABZUG
BA	BODENAUSSPARUNG	G90	FEUERBESTÄNDIGE VERGLASUNG	SGS	SANITÄR
BBA	BRANDKAMPFUNGSABSCHNITT	H	HEIZUNG	SB	SICHTBETON
BD	BODENDURCHBRUCH	HK	HEIZKÖRPER	SH	SCHACHT
BE	BODENEINLAUF	HKN	HEIZKÖRPERNISCH	SHS	SCHACHTSOHLE
BFT	BETONFERTIGTEIL	HL	HANDLAUF	SHY	STANDHYDRANT
BR	BRÜSTUNGSHÖHE AB OKFFB	HV	HEIZUNGSVERTEILUNG	SP	SPRINKLER
BRH	BRÜSTUNGSHÖHE AB OKFFB	K	KÜHLUNG	STH	STURZHÖHE
BW	BRANDWAND	L	LUFTUNG	T30	FEUERHEMMENDE TÜR
D	DRUCKLUFT	LH	LICHT-HÖHE	T90	FEUERBESTÄNDIGE TÜR
DA	DECKENAUSPARUNG	LPA	LEUCHTENAUSPARUNG	UK	UNTERKANTE
DD	DECKENDURCHBRUCH	MP	MITTELPUNKT	UKF	UNTERKANTE FERTIGDECKE
DE	DACHENLAUF	NA	NOTAUSGANG	UKF	UNTERKANTE FERTIG
DS	DICHTSCHLIESSEND	NMS	NACHMONTAGE SCHLIESSEN	UKR	UNTERKANTE ROH
E	ELEKTRO	OK	OVERKANTE	UKRD	UNTERKANTE ROHDECKE
EV	ELEKTROVERTEILUNG	OKF	OVERKANTE FERTIG	UKRST	UNTERKANTE STURZ
F	FERTIGMASZ	OKFFB	OVERKANTE FERTIGFUSSBODEN	UKUZ	UNTERKANTE UNTERZUG
FA	FUNDAMENTAUSPARUNG	OKR	OVERKANTE ROH	UZ	UNTERZUG
FB	FUSSBODEN	OKRFB	OVERKANTE ROHFUSSBODEN	UZD	UNTERZUGSDURCHBRUCH
FD	FUNDAMENTDURCHBRUCH	OKSCH	OVERKANTE ROHSCHACHT	ÜZ	ÜBERZUG
FM	FERNWÄRMETECHNIK	OKST	OVERKANTE STURZ (ROH)	VK	VORDERKANTE
FL	FACHPLANUNG	OKV	OVERKANTE VORWAND	VKD	VORDERKANTE DECKE
FR	FUTTERROHR	P	PUTZ	VKA	VORDERKANTE FASSADE
FS	FUNDAMENTSCHUTZ	R	ROHMASZ	VW	VORWAND
FT	FERTIGTÜR	RD	RAUCHDICHT	WA	WANDAUSSPARUNG
F30	FEUERHEMMENDE WAND	RO	ROHDECKENSPRUNG	WD	WANDDURCHBRUCH
F90	FEUERBESTÄNDIGE WAND	ROD	RAUCHDICHT TÜR	WHY	WANDHYDRANT
G	GAS	RH	ROHRHÜLSE	WS	WANDSCHLITZ
GEM	GEMÄSS	RK	POLLADENKASTEN	Z	ZUGSCHACHT
GH	GELÄNDERHÖHE OKFFB BIS OKF	RO	REVISIONSÖFFNUNG	ZU	ZULUF
GK	GIPSKARTON				

Anschluss Haus 3

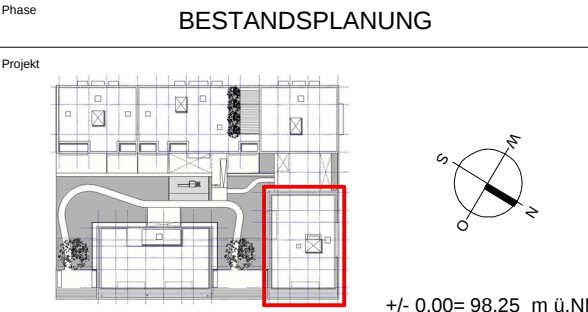

Projekt **Westhafen** **Baufeld 11/1** **Frankfurt am Main**

Westhafenstraße / Hafenstraße
Frankfurt am Main

Bauherr **Viterra Development GmbH**


Westendstraße 28
60325 Frankfurt am Main

Architekt **BERGHOF & HALLER
ARCHITEKTEN BDA**

Fichardstraße 46 60322 Frankfurt am Main
Tel.: 069 - 905 504 0 Fax: 069 - 905 504 20

Gez.	Datum	Format	Maßstab	Plannr.
JD	31.03.2007	A1	1:50	AA-G-H4-OG 2

2. OG Haus 4

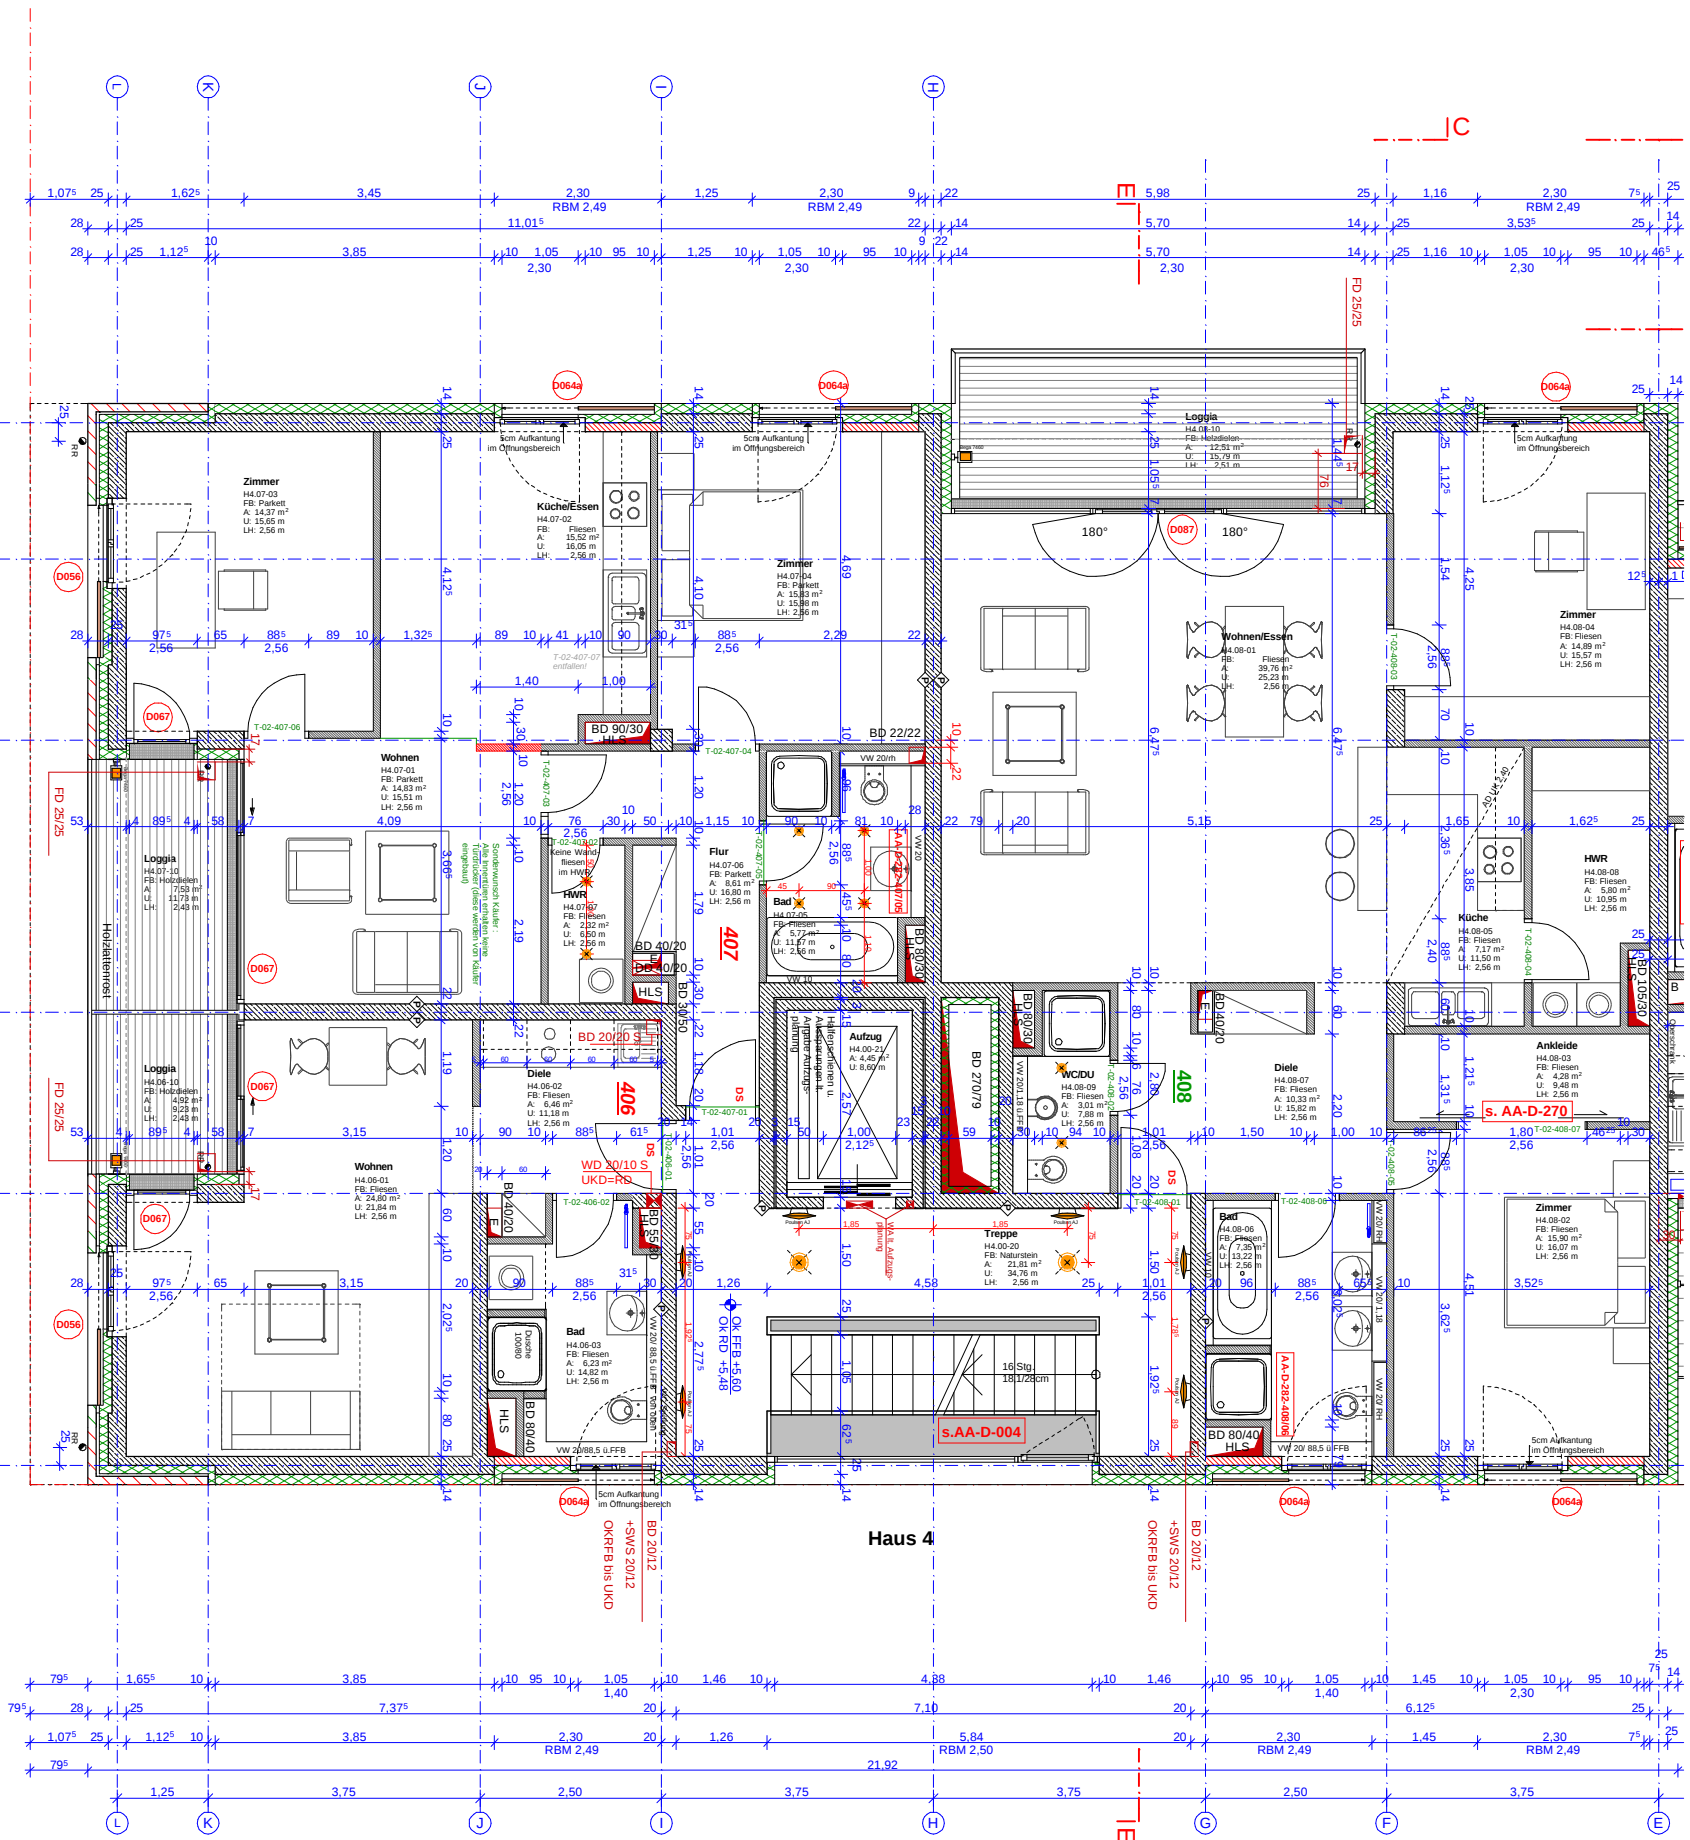


LEGENDE

Alle Maße sind am Bau zu überprüfen!
Die ausführende Firma ist für die Konstruktion der Ausführung und die Prüfung sämtlicher Maße verantwortlich.
Bei Maßabweichungen sind die Architekten und die Bauleitung umgehend zu informieren.
Dieser Plan ist nur in Zusammenhang mit den dazu gehörigen Schnitt- und Bewehrungsplänen des Statikers und den dazu gehörigen Installationsplänen (Haustechnik und Elektro) gültig. Unstimmigkeiten sind umgehend der Bauleitung zu melden!
Grundlage der konstruktiven Ausführung ist die Statik. Anderweitig trägt der Unternehmer die alleinige Verantwortung!
Ausspannungen gem. Angabe Fachplaner. Sämtliche sichtbaren Betonteile werden, wenn nicht anders vermerkt, verputzt.
Bei Putzflächen sind Übergänge verschiedener Materialien so mit Putzgewebe zu überspannen,
daß Bewegungen innerhalb des Putzes erfolgen können. Anschlüsse von Gipskartonbauteilen an andere Bauteile sind elastisch herzustellen. Alle Höhenmasse ab OKFFB, Brüstungshöhen bis OKR.

AB	ABLUF	GKA	GIPSKARTON AKUSTIK PANEEL	RR	REGENROHR
AD	ABGEHÄNGTE DECKE	GKI	GIPSKARTON IMPRÄGNIERT	RS	RAUCHSCHUTZTÜR
AK	AUSSENKANTE	G30	FEUERHEMMEDE VERGLASUNG	RWA	RAUCH-WÄRME-ABZUG
BA	BODENAUSSPARUNG	G90	FEUERBESTÄNDIGE VERGLASUNG	SB	SANITÄR
BBA	BRANDKAMPFUNGABSCHNITT	H	HEIZUNG	SB	SCHITTBETON
BD	BODENDURCHBRUCH	HK	HEIZKÖRPER	SH	SCHACHT
BE	BODENEINLAUF	HKN	HEIZKÖRPERNISCH	SHS	SCHACHTSOHLE
BFT	BETONFERTIGTEIL	HL	HANDLAUF	SHY	STANDHYDRANT
BR	BRÜSTUNGSHÖHE AB OKFFB	HV	HEIZUNGSVERTEILUNG	SP	SPRINKLER
BRH	BRÜSTUNGSHÖHE AB OKFFB	K	KÜHLUNG	STH	STURZHÖHE
BW	BRANDWAND	L	LUFTUNG	T30	FEUERHEMMEDE TÜR
D	DRUCKLUFT	LH	LICHT-HÖHE	T90	FEUERBESTÄNDIGE TÜR
DA	DECKENAUSSPARUNG	LPA	LEUCHTENAUSSPARUNG	UK	UNTERKANTE
DD	DECKENDURCHBRUCH	MP	MITTELPUNKT	UKDF	UNTERKANTE FERTIGDECKE
DE	DACHENLAUF	NA	NOTAUSGANG	UKF	UNTERKANTE FERTIG
DS	DICHTSCHLIESSEND	NMS	NACHMONTAGE SCHLIESSEN	UKR	UNTERKANTE ROH
E	ELEKTRO	OK	OVERKANTE	UKRD	UNTERKANTE ROHDECKE
EV	ELEKTROVERTEILUNG	OKF	OVERKANTE FERTIG	UKRST	UNTERKANTE STURZ
F	FERTIGMASZ	OKFFB	OVERKANTE FERTIGFUSSBODEN	UKUZ	UNTERKANTE UNTERZUG
FA	FUNDAMENTAUSSPARUNG	OKR	OVERKANTE ROH	UZ	UNTERZUG
FB	FUSSBODEN	OKRFB	OVERKANTE ROHFUSSBODEN	UZD	UNTERZUGSDURCHBRUCH
FD	FUNDAMENTDURCHBRUCH	OKST	OVERKANTE STURZ (ROH)	UZD	UNTERZUGSDURCHBRUCH
FM	FERNMELEDETECHNIK	OKV	OVERKANTE VORWAND	V	VORDERKANTE
FL	FACHPLANUNG	OKW	OVERKANTE VORWAND	VKA	VORDERKANTE FASSADE
FR	FUTTERROHR	P	PUTZ	VW	VORWAND
FS	FUNDAMENTSCHUTZ	R	ROHMASZ	WA	WANDAUSSPARUNG
FT	FERTIGTEIL	RD	RAUCHDICHT	WD	WANDDURCHBRUCH
F30	FEUERHEMMEDE WAND	RDS	ROHDECKENSPRUNG	WHY	WANDHYDRANT
F90	FEUERBESTÄNDIGE WAND	RT	RAUCHDICHT TÜR	WS	WANDSCHLITZ
G	GAS	ROH	ROHRHÖHE	Z	ZUGSCHACHT
GEM	GEMÄSS	RK	POLLADENKASTEN	ZU	ZULUF
GH	GELÄNDERHÖHE OKFFB BIS OKF	RO	REVISIONSÖFFNUNG		
GK	GIPSKARTON				

Anschluss Haus 3

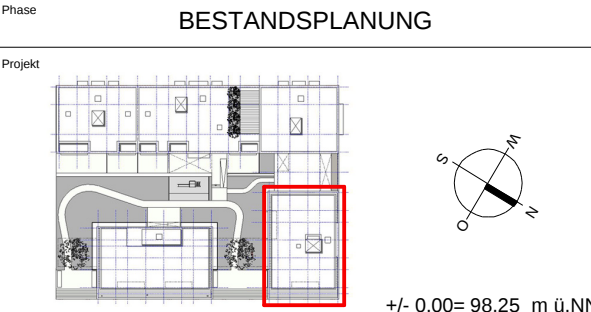

Projekt Westhafen Baufeld 11/1 Frankfurt am Main

Westhafenstraße / Hafenstraße
Frankfurt am Main

Bauherr Vittera Development GmbH

Westendstraße 28
60325 Frankfurt am Main

Architekt BERGHOF & HALLER
ARCHITEKTEN BDA

Fichardstraße 46 60322 Frankfurt am Main
Tel.: 069 - 905 504 0 Fax: 069 - 905 504 20

Planinhalt 1. OG Haus 4


Gez.	Datum	Format	Maßstab	Plannr.
JD	31.03.2007	A1	1:50	AA-G-H4-OG 1

LEGENDE

Alle Maße sind am Bau zu überprüfen!
Die ausführende Firma ist für die Konstruktion der Ausführung und die Prüfung sämtlicher Maße verantwortlich.
Bei Maßabweichungen sind die Architekten und die Bauleitung umgehend zu informieren.
Dieser Plan ist nur in Zusammenhang mit den dazu gehörigen Schnitt- und Bewehrungsplänen des Statikers und den dazu gehörigen Installationsplänen (Haustechnik und Elektro) gültig. Unstimmigkeiten sind umgehend der Bauleitung zu melden!
Grundlage der konstruktiven Ausführung ist die Statik. Anderweitig trägt die Unternehmer die alleinige Verantwortung!
Ausspannungen gem. Angabe Fachplaner. Sämtliche sichtbaren Betonbauteile werden, wenn nicht anders vermerkt, verputzt.
Bei Putzflächen sind Übergänge verschiedener Materialien so mit Putzgewebe zu überspannen,
daß Bewegungen innerhalb des Putzes erfolgen können. Anschlüsse von Gipskartonbauteilen an andere Bauteile sind elastisch herzustellen. Alle Höhenmasse ab OKFFB, Brüstungshöhen bis OKR.

AB	ABLUF	GKA	GIPSKARTON AKUSTIK PANEEL	RR	REGENROHR
AD	ABGEHÄNGTE DECKE	GKI	GIPSKARTON IMPRÄGNIERT	RS	RAUCHSCHUTZTÜR
AK	AUSSENKANTE	G30	FEUERBESTÄNDIGE VERGLASUNG	RWA	RAUCH-WÄRME-ABZUG
BA	BODENAUSPARUNG	G90	FEUERBESTÄNDIGE VERGLASUNG	SB	SANITÄR
BBA	BRANDERKÄMPFUNGSABSCHNITT	H	HEIZUNG	SB	SCHICHTBETON
BD	BODENDURCHBRUCH	HK	HEIZKÖRPER	SH	SCHACHT
BE	BODENEINLAUF	HKN	HEIZKÖRPERNISCHE	SHS	SCHACHTSOHLE
BFT	BETONFERTIGTEIL	HL	HANDLAUF	SHY	STANDHYDRANT
BR	BRÜSTUNGSHÖHE AB OKFFB	HV	HEIZUNGSVERTEILUNG	SP	SPRINKLER
BRH	BRÜSTUNGSHÖHE AB OKFFB	K	KÜHLUNG	STH	STURZHÖHE
BW	BRANDWAND	L	LÜFTUNG	T30	FEUERHEMMENDE TÜR
D	DRUCKLUF	LH	LICHT-HÖHE	T90	FEUERBESTÄNDIGE TÜR
DA	DECKENAUSPARUNG	LPA	LEUCHTENAUSPARUNG	UK	UNTERKANTE
DD	DECKENDURCHBRUCH	MP	MITTELPUNKT	UKF	UNTERKANTE FERTIGDECKE
DE	DACHENLAUF	NA	NOTAUSGANG	UKF	UNTERKANTE FERTIG
DS	DICHTSCHLIESSEND	NMS	NACHMONTAGE SCHLIESSEN	UKR	UNTERKANTE ROH
E	ELEKTRO	OK	OVERKANTE	UKR	UNTERKANTE ROHDECKE
EV	ELEKTROVERTEILUNG	OKF	OVERKANTE FERTIG	UKRST	UNTERKANTE STURZ
F	FERTIGMASS	OKFB	OVERKANTE FERTIGFUSSBODEN	UKUZ	UNTERKANTE UNTERZUG
FA	FUNDAMENTAUSPARUNG	OKR	OVERKANTE ROH	UZ	UNTERZUG
FB	FUSSBODEN	OKRFB	OVERKANTE ROHFUSSBODEN	UZD	UNTERZUGSDURCHBRUCH
FD	FUNDAMENTDURCHBRUCH	OKSCH	OVERKANTE SCHACHT	ÜZ	ÜBERZUG
FM	FERNMELEDETECHNIK	OKST	OVERKANTE STURZ (ROH)	VK	VORDERKANTE
FL	FACHPLANUNG	OKVW	OVERKANTE VORWAND	VKD	VORDERKANTE DECKE
FR	FUTTERROHR	P	PUTZ	VKA	VORDERKANTE FASSADE
FS	FUNDAMENTSCHUTZ	R	ROHMASZ	VW	VORWAND
FT	FERTIGTEIL	RD	RAUCHDICHT	WA	WANDAUSSPARUNG
F30	FEUERHEMMENDE WAND	RDS	ROHDECKENSPRUNG	WD	WANDDURCHBRUCH
F90	FEUERBESTÄNDIGE WAND	ROT	RAUCHDICHT TÜR	WHY	WANDHYDRANT
G	GAS	RH	ROHRHULSE	WS	WANDSCHLITZ
GEM	GEMÄSS	RK	POLLADENKASTEN	Z	ZUGSCHACHT
GH	GEHÄNDERHÖHE OKFFB BIS OKF	RO	REVISIONSÖFFNUNG	ZU	ZULUF
GK	GIPSKARTON				

Anschluss Haus 3

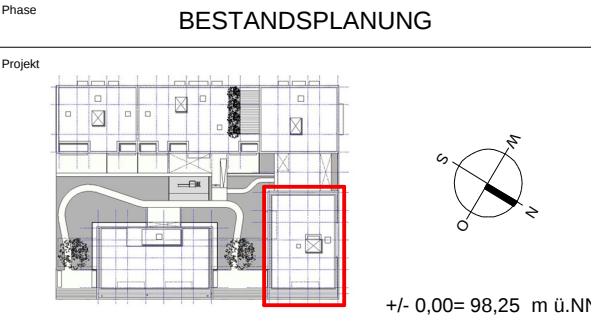

Projekt Westhafen Baufeld 11/1 Frankfurt am Main

Westhafenstraße / Hafenstraße
Frankfurt am Main

Bauherr Vitera Development GmbH

Westendstraße 28
60325 Frankfurt am Main

Architekt **BERGHOF & HALLER**
ARCHITEKTEN BDA
Fichardstraße 46 60322 Frankfurt am Main
Tel.: 069 - 905 504 0 Fax: 069 - 905 504 20

Planinhalt **EG Haus 4**

Gez.	Datum	Format	Maßstab	Plannr.
JD	31.03.2007	A1	1:50	AA-G-H4-EG