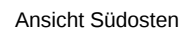
 
 


[illegible]

Phase	BESTANDSPLANUNG				
Projekt	 +/- 0,00= 98,25 m ü.NN				
Projekt	Westhafen	Baufeld 11/1	Frankfurt am Main		
	Westenstraße / Halenstraße Frankfurt am Main				
Bauherr	Viterra Development GmbH				
	Westendstraße 28 60325 Frankfurt am Main				
Architekt	BERGHOF & HALLER ARCHITEKTEN BDA Eichardstraße 46 60322 Frankfurt am Main Tel.: 069 - 905 504 0 Fax: 069 - 905 504 20				
Planinhalt	Ansichten Südosten				
Gez.	Datum	Format	Maßstab	Panne.	
JD/US	31.03.2007	A0	1:100	AA-A-SO	

[illegible]

Projekt

+/- 0,00= 98,25 m ü.NN

Projekt Westhafen Baufeld 11/1 Frankfurt am Main

Westhafenstraße / Hafenstraße
Frankfurt am Main

Bauherr Viterra Development GmbH

Westendstraße 28
60325 Frankfurt am Main

Architekt BERGHOF & HALLER
ARCHITEKTEN BDA

Friedrichstraße 46 60322 Frankfurt am Main
Tel.: 069 - 905 504 0 Fax: 069 - 905 504 20

Planinhalt Ansichten Nordwesten

Gez.	Datum	Format	Maßstab	Plannr.
JD/US	31.03.2007	A0	1:100	AA-A-NW


LEGENDE

Alle Maße sind am Bau zu überprüfen!
Die ausführende Firma ist für die Konstruktion der Ausführung und die Prüfung sämtlicher Maße verantwortlich.
Bei Maßabweichungen sind die Architekten und die Bauleitung umgehend zu informieren.
Dieser Plan ist nur in Zusammenhang mit den dazu gehörigen Schal- und Bewehrungsplänen des Statikers und den dazu gehörigen Installationsplänen (Hauschnik und Elektro) gültig. Unstimmigkeiten sind umgehend der Bauleitung zu melden!
Grundlage der konstruktiven Ausführung ist die Statik. Anderweitig trägt der Unternehmer die alleinige Verantwortung!
Ausspannungen gem. Angabe Fachplaner. Sämtliche sichtbaren Bauteile werden, wenn nicht anders vermerkt, verputzt.
Bei Putzflächen sind Übergänge verschiedener Materialien so mit Putzgewebe zu überspannen, daß Bewegungen innerhalb des Putzes erfolgen können. Anschlüsse von Gipskartonbauteilen an andere Bauteile sind elastisch herzustellen. Alle Höhenmasse ab OKFFB, Brüstungshöhen bis OKR.

AB	ABLUF	GKA	GIPSKARTON AKUSTIK PANEEL	RR	REGENROHR
AD	ABGEHÄNGTE DECKE	GKI	GIPSKARTON IMPRÄGNIERT	RS	RAUCHSCHUTZTÜR
AK	AUSSENKANTE	G30	FEUERHEMMENDE VERGLASUNG	RWA	RAUCH-WÄRME-ABZUG
BA	BODENAUSSPARUNG	G90	FEUERBESTÄNDIGE VERGLASUNG	SA	SANITÄR
BBA	BRANDERKÄMPFUNGSSABSCHNITT	H	HEIZUNG	SB	SICHTBETON
BD	BODENDURCHBRUCH	HK	HEIZKÖRPER	SH	SCHACHT
BE	BODENENLAUF	HN	HEIZKÖRPERNISCHIE	SHS	SCHACHTSOHLE
BFT	BETONFERTIGTEIL	HL	HANDLAUF	SHY	STANDHYDRANT
BR	BRÜSTUNGSHÖHE AB OKFFB	HV	HEIZUNGSVERTEILUNG	SP	SPRINKLER
BRH	BRÜSTUNGSHÖHE AB OKFFB	K	KÜHLUNG	STH	STURZHÖHE
BW	BRANDWAND	L	LÜFTUNG	T30	FEUERHEMMENDE TÜR
D	DRUCKLUF	LH	LICHT-HÖHE	T90	FEUERBESTÄNDIGE TÜR
DA	DECKENAUSSPARUNG	LPA	LEUCHTENAUSSPARUNG	UK	UNTERKANTE
DD	DECKENDURCHBRUCH	MP	MITTELPUNKT	UKDF	UNTERKANTE FERTIGDECKE
DE	DACHENLAUF	NA	NOTAUSGANG	UKF	UNTERKANTE FERTIG
DS	DICHTSCHLIESSEND	NMS	NACHMONTAGE SCHLIESSEN	UKR	UNTERKANTE ROH
E	ELEKTRO	OK	OVERKANTE	UKRD	UNTERKANTE ROHDECKE
EV	ELEKTROVERTEILUNG	OKF	OVERKANTE FERTIG	UKRST	UNTERKANTE STURZ
F	FERTIGMASZ	OKFB	OVERKANTE FERTIGFUSSBODEN	UKUZ	UNTERKANTE UNTERZUG
FA	FUNDAMENTAUSSPARUNG	OKR	OVERKANTE ROH	UZ	UNTERZUG
FB	FUSSBODEN	OKRFB	OVERKANTE ROHFUSSBODEN	UZD	UNTERZUGSDURCHBRUCH
FD	FUNDAMENTDURCHBRUCH	OKSCH	OVERKANTE SCHACHT	ÜZ	ÜBERZUG
FM	FERNMELEDETECHNIK	OKST	OVERKANTE STURZ (ROH)	VK	VORDERKANTE
FPL	FACHPLANUNG	OKW	OVERKANTE VORWAND	VKD	VORDERKANTE DECKE
FR	FUTTERROHR	P	PUTZ	VKFA	VORDERKANTE FASSADE
FS	FUNDAMENTSCHUTZ	R	ROHMASZ	VW	VORWAND
FT	FERTIGTEIL	RD	ROHCHICHT	WA	WANDAUSSPARUNG
F30	FEUERHEMMENDE WAND	RDS	ROHDECKENSPRUNG	WD	WANDDURCHBRUCH
F90	FEUERBESTÄNDIGE WAND	RDT	ROHCHICHTE TÜR	WHY	WANDHYDRANT
G	GAS	RH	ROHRHULSE	WS	WANDSCHUTZ
GEM	GEMÄSS	RK	ROLLADENKASTEN	Z	ZUGSCHACHT
GH	GELÄNDERHÖHE OKFFB BIS OKF	RO	REVISIONSÖFFNUNG	ZU	ZULUF
GK	GIPSKARTON				



Phase BESTANDSPLANUNG

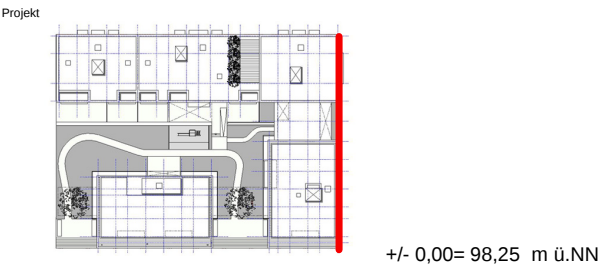

Projekt Westhafen Baufeld 11/1 Frankfurt am Main
Westhafenstraße / Hafenstraße
Frankfurt am Main
Bauherr Vitera Development GmbH
Westendstraße 28
60325 Frankfurt am Main
Architekt BERGHOF & HALLER ARCHITEKTEN BDA
Fichardstraße 46 60322 Frankfurt am Main
Tel.: 069 - 905 504 0 Fax: 069 - 905 504 20

Planinhalt Ansicht Nordosten

Gez.	Datum	Format	Maßstab	Plannr.
JD/US	31.03.2007	A1	1:100	AA-A-NO