



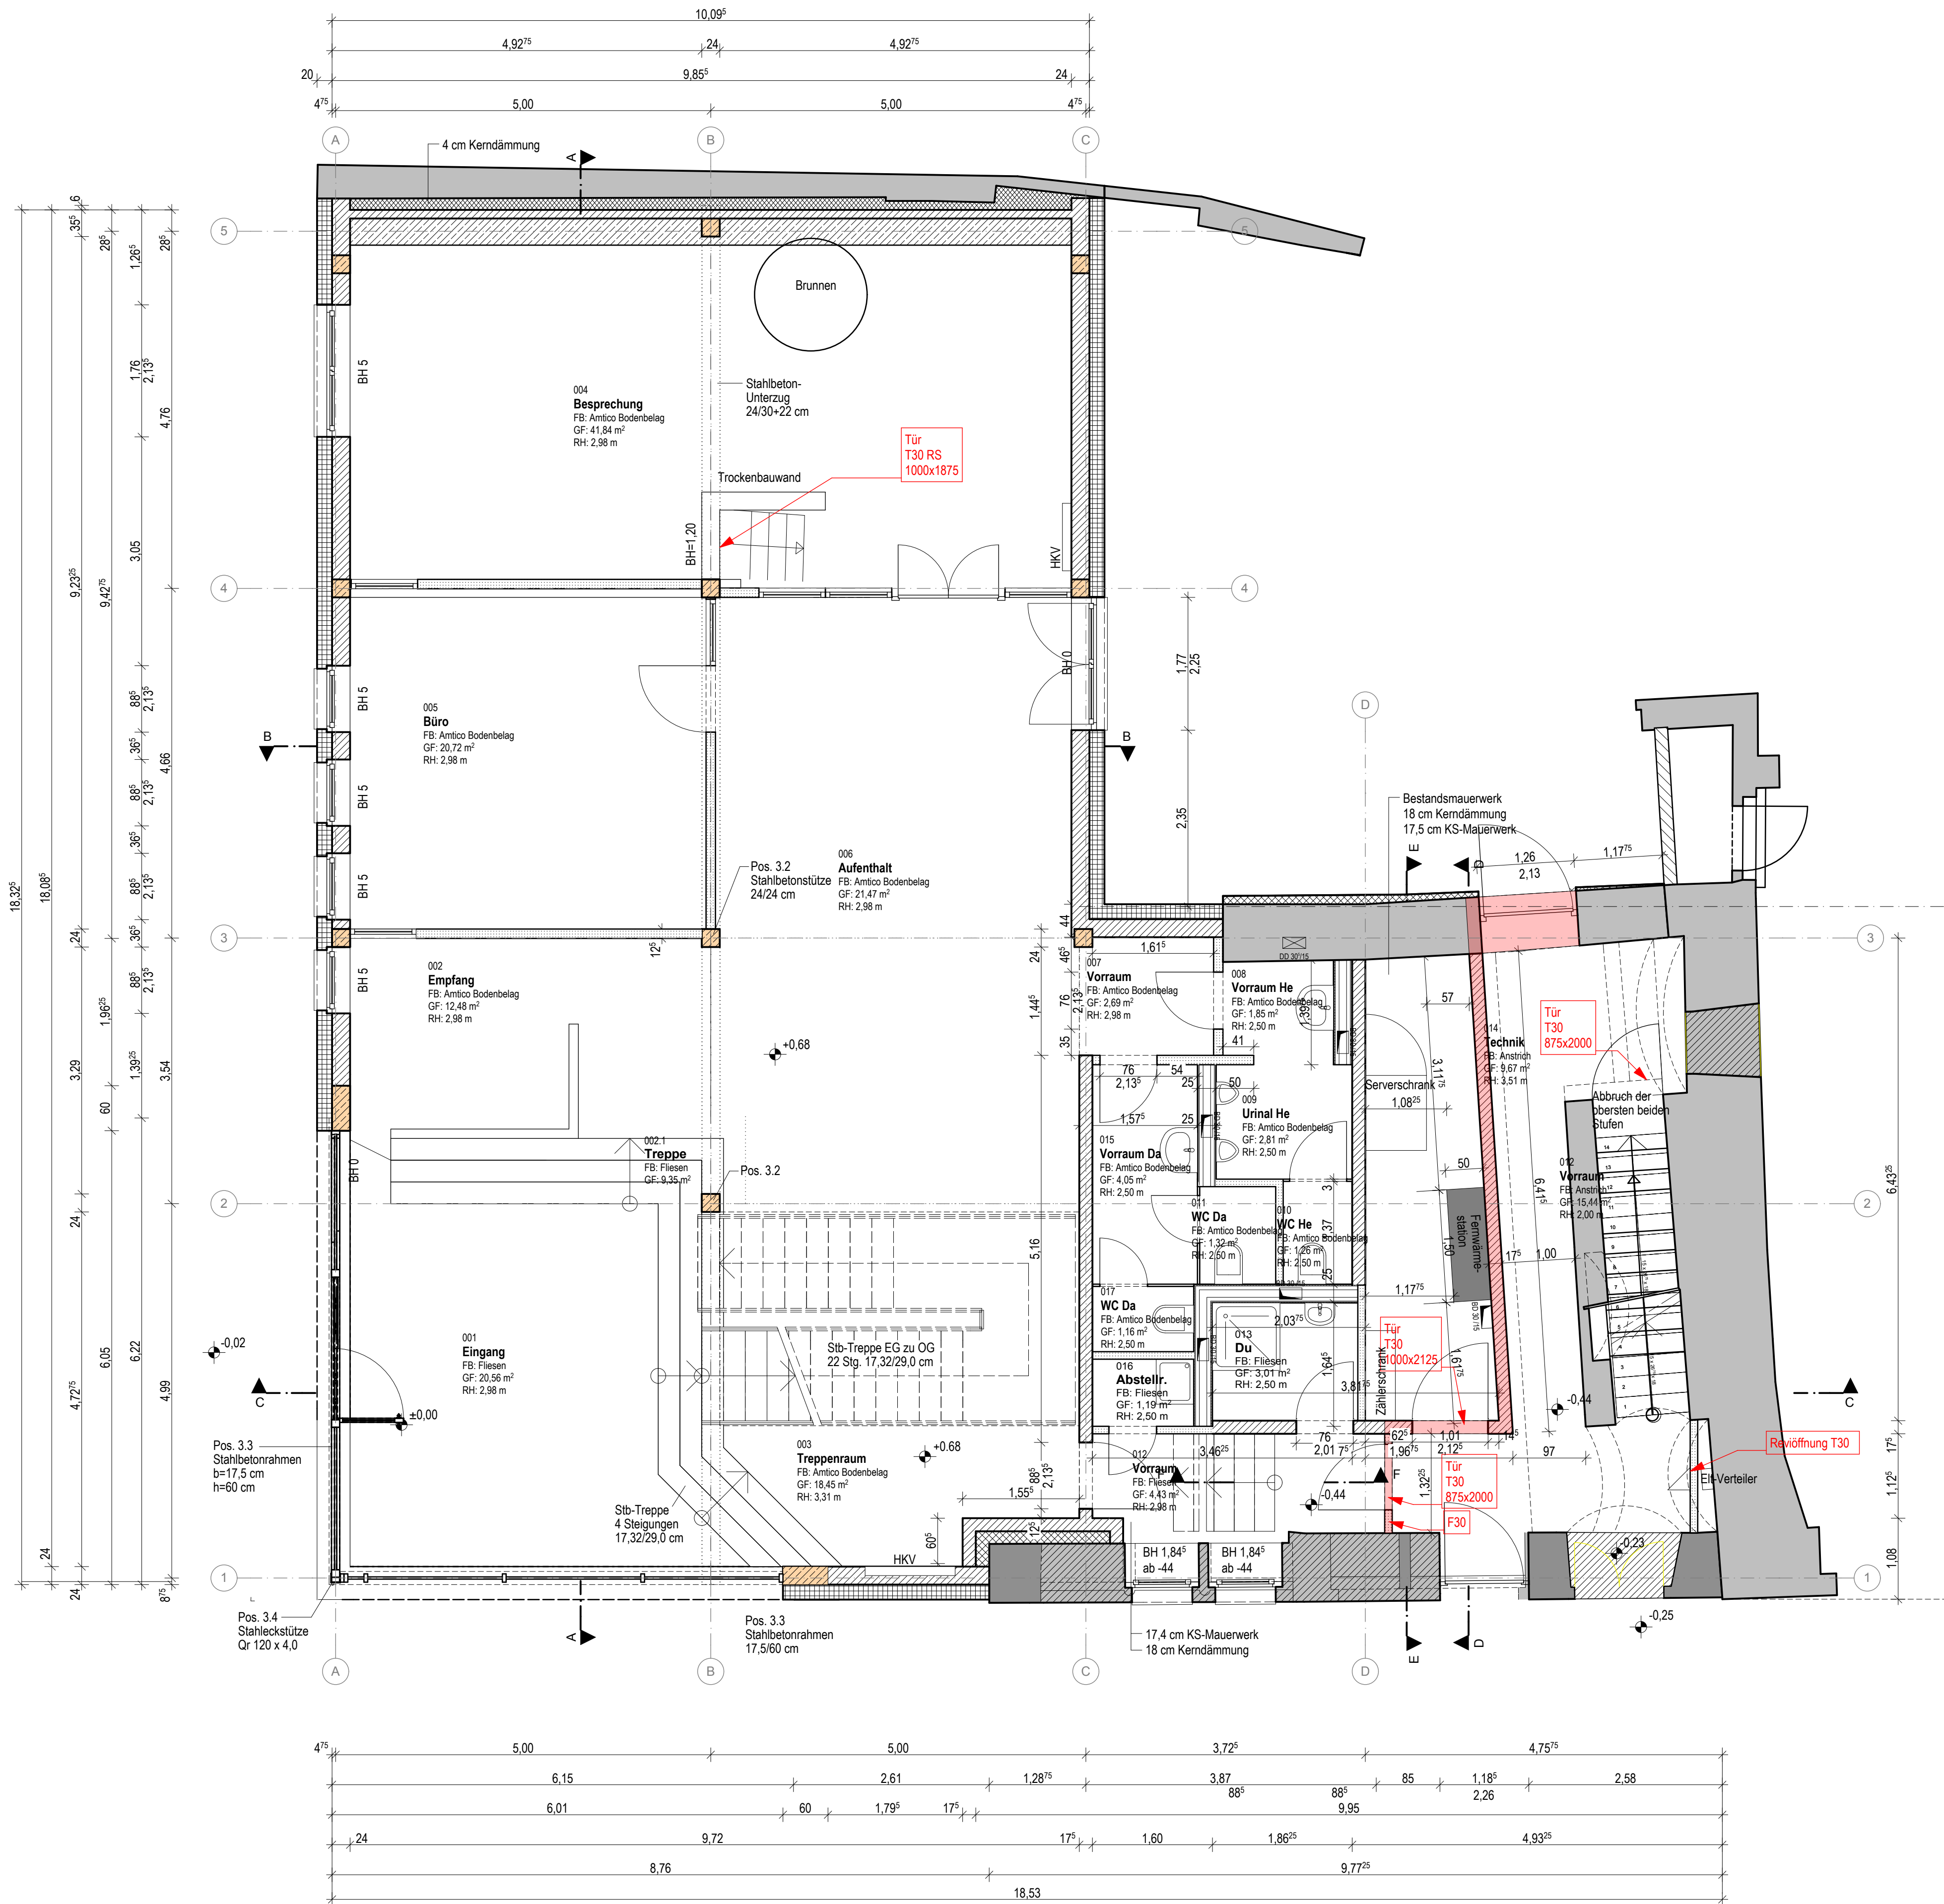

Legende:

- | | | |
|---------------------------|--------------------------------------|--|
| FB = Fußboden | RK = Rollladenkasten | DD = Deckendurchbruch |
| FFB = Fertigfußboden | GW = Gurtwickler | BD = Bodendurchbruch |
| RFB = Rohfußboden | E-ROL = elektrischer Rollladen | KLB = Kernlochbohrung |
| BH = Brüstungshöhe | HK = Heizkörper | FDDB = Wandaussparung |
| RH = Raumhöhe | RW = Rettungsweg | WDB = Wanddurchbruch |
| OK = Oberkante | DS = Tür dicht- und selbstschließend | (L) = Durchbrüche für Lüftungsanlage |
| UK = Unterkante | P = Tür mit Panikfunktion | (H) = Durchbrüche für Heizungsanlage |
| UKD = Unterkante Rohdecke | T30-RS = Tür T30- rauchdicht | (SW) = Durchbrüche für Schmutzwasserentsorgung |
| DKD = Unterkante Rohdecke | RS = rauchdicht, selbstschließend | (RW) = Durchbrüche für Regenwasserentsorgung |
| DF = Dachflächenfenster | O = Tür Offenhaltung | (S) = Durchbrüche für Sanitärleitungen |
| | SS = Selbstschließend | (E) = Durchbrüche für Elektroleitungen |
| | RF = Rettungsfenster | |
| | RWA = Rauch- und Wärmeabzug | |

- | | |
|---------------------|--------------------------|
| Bestand | WDVS-System mit Putz neu |
| Mauerwerk neu | Ständerwand neu |
| Beton neu | Installationswand neu |
| Stahlbeton neu | Dämmung neu |
| Stahlbeton WU-Beton | |

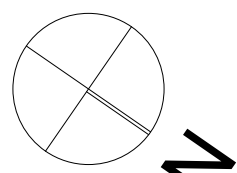

Index	Datum	Änderungen	Gez.
-------	-------	------------	------

OK FFB EG +/-0.00 = m ü.NN

HINWEISE ZUR BEACHTUNG
Die Ausführungspläne gelten nur in Verbindung mit den Plänen des Statikers und der Fachingenieure. Der aktuelle Stand des Raumbuches ist bei der Planung und Ausführung zwingend zu beachten. Alle Maße sind am Bau zu prüfen. Maßstimmigkeiten sind sofort mit dem Architekten zu klären. Für Maßfehler haftet allein der Auftragnehmer. Der Auftragnehmer ist verpflichtet, Zeichnungen in technischer Hinsicht verantwortlich zu prüfen. Konstruktions- u. fertigungstechnische Bedenken sind der Bauleitung rechtzeitig vor Ausführungsbeginn schriftlich mitzuteilen und zu begründen.
Alle Tür- und Fensterbreiten sind lichte Rohbaumaße. Brüstungshöhen (BH) und Höhen allgemein gelten ab OK Fertigfußboden (FFB).
(BH = OK FFB bis OK Rohmauerwerk)

PLANNAME: R_01 / Grundriss Erdgeschoss						 Theatergasse 7A 09599 Freiberg Telefon: 03731 2024 0 Telefax: 03731 2024 20 E-Mail: info@phase-10.de Internet: www.phase-10.de
BAUHERR: phase 10 Ingenieur- und Planungsgesellschaft mbH Theatergasse 7a, 09599 Freiberg						
OBJEKT: Neubau Innovationswerkstatt Borngasse Borngasse 4, 09599 Freiberg						
PLANWALT: Grundriss Erdgeschoss Revisionsplanung						
PROJEKT-NR.: 403 PLAN-NR.: R_01 MASSSTAB: 1:50 PLAN-GR.: A1 GEZ.: IH ERSTELLT: UNTERSCHRIFT FREIGABE BAUHERR:						
UNTERSCHRIFT FREIGABE ENTWURFSVERFASSER:						