


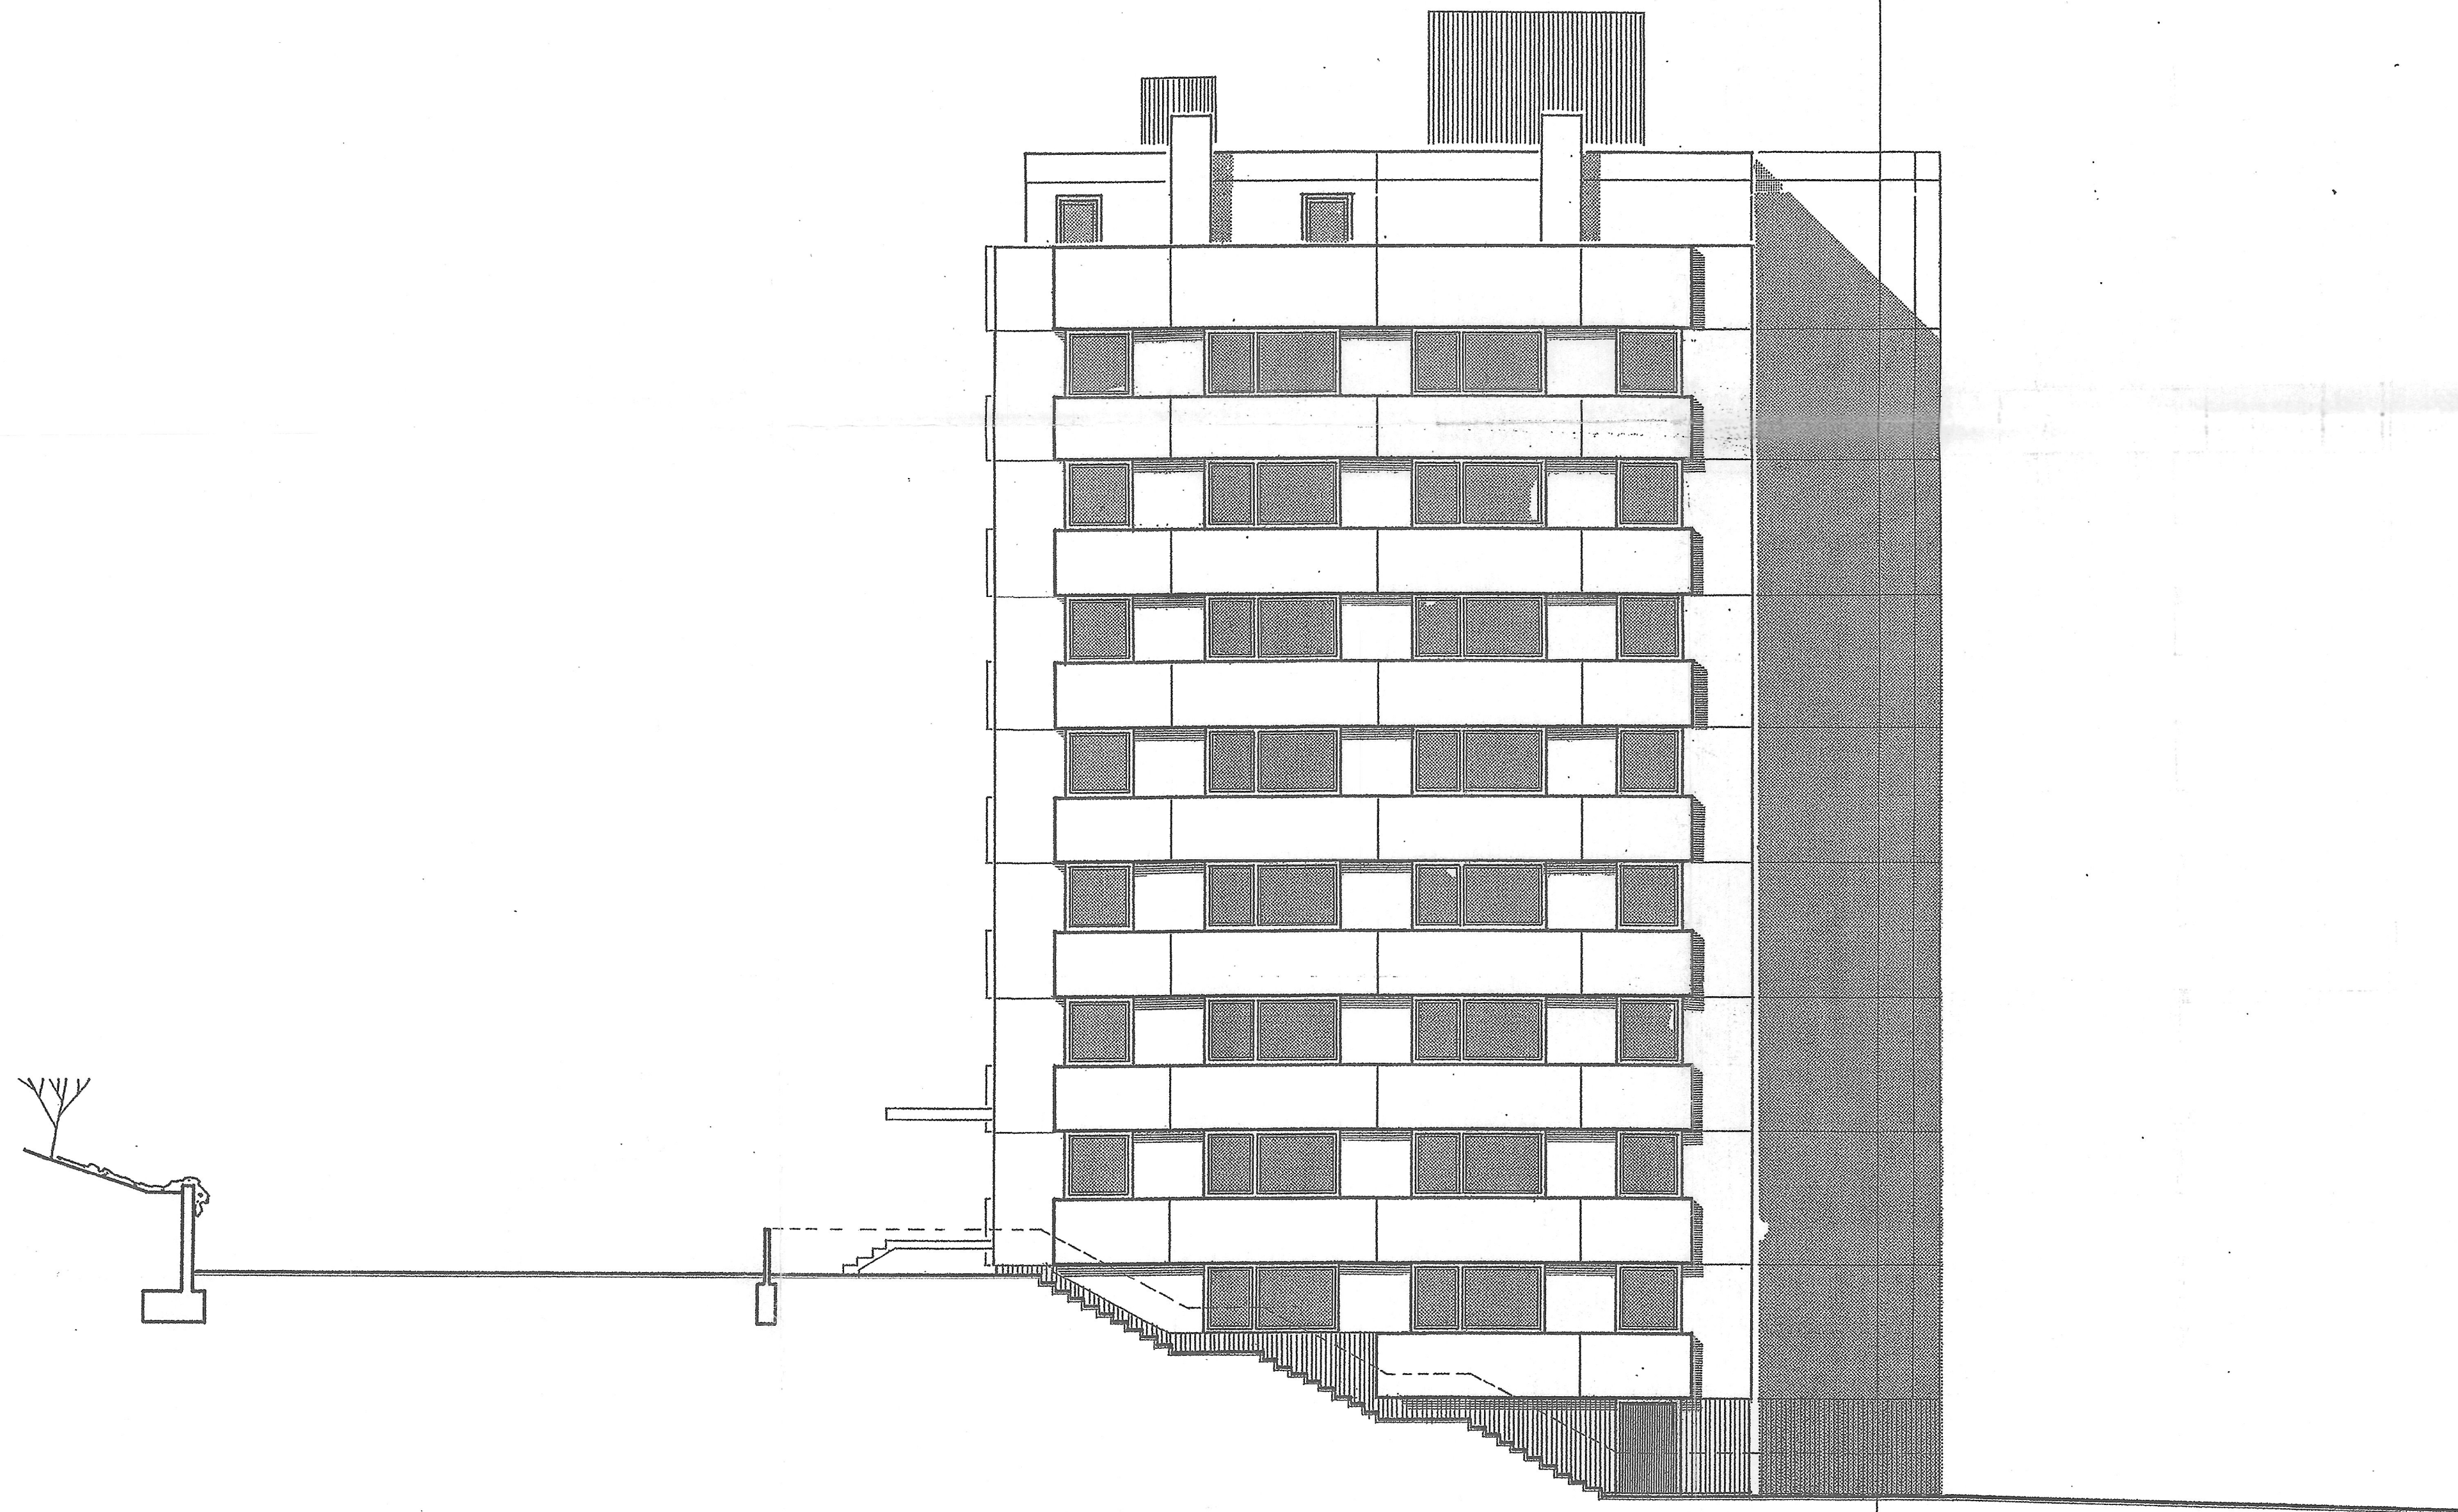

SÜD - ANSICHT

BAUBESTANDSPLAN S .AN.

ARCHITEKT BDA KARL SCHUMANN BAD HERSFELD
SIMON HAUNE STRASSE 11

BAUVORHABEN: SCHWESTERNAPPARTEMENTHAUS
ZUM KREISKRANKENHAUS
BAD HERSFELD GOTZBERTSTRASSE

SÜD - ANSICHT	REG. NR. BLATT MASSSTAB	13 1:100
---------------	-------------------------------	-------------

GEZEICHNET: H/1	GEPROBT:	GEÄNDERT:
--------------------	----------	-----------

BAD HERSFELD, DEN

DER BAUHERR:

DER PLANVERFASSER: