


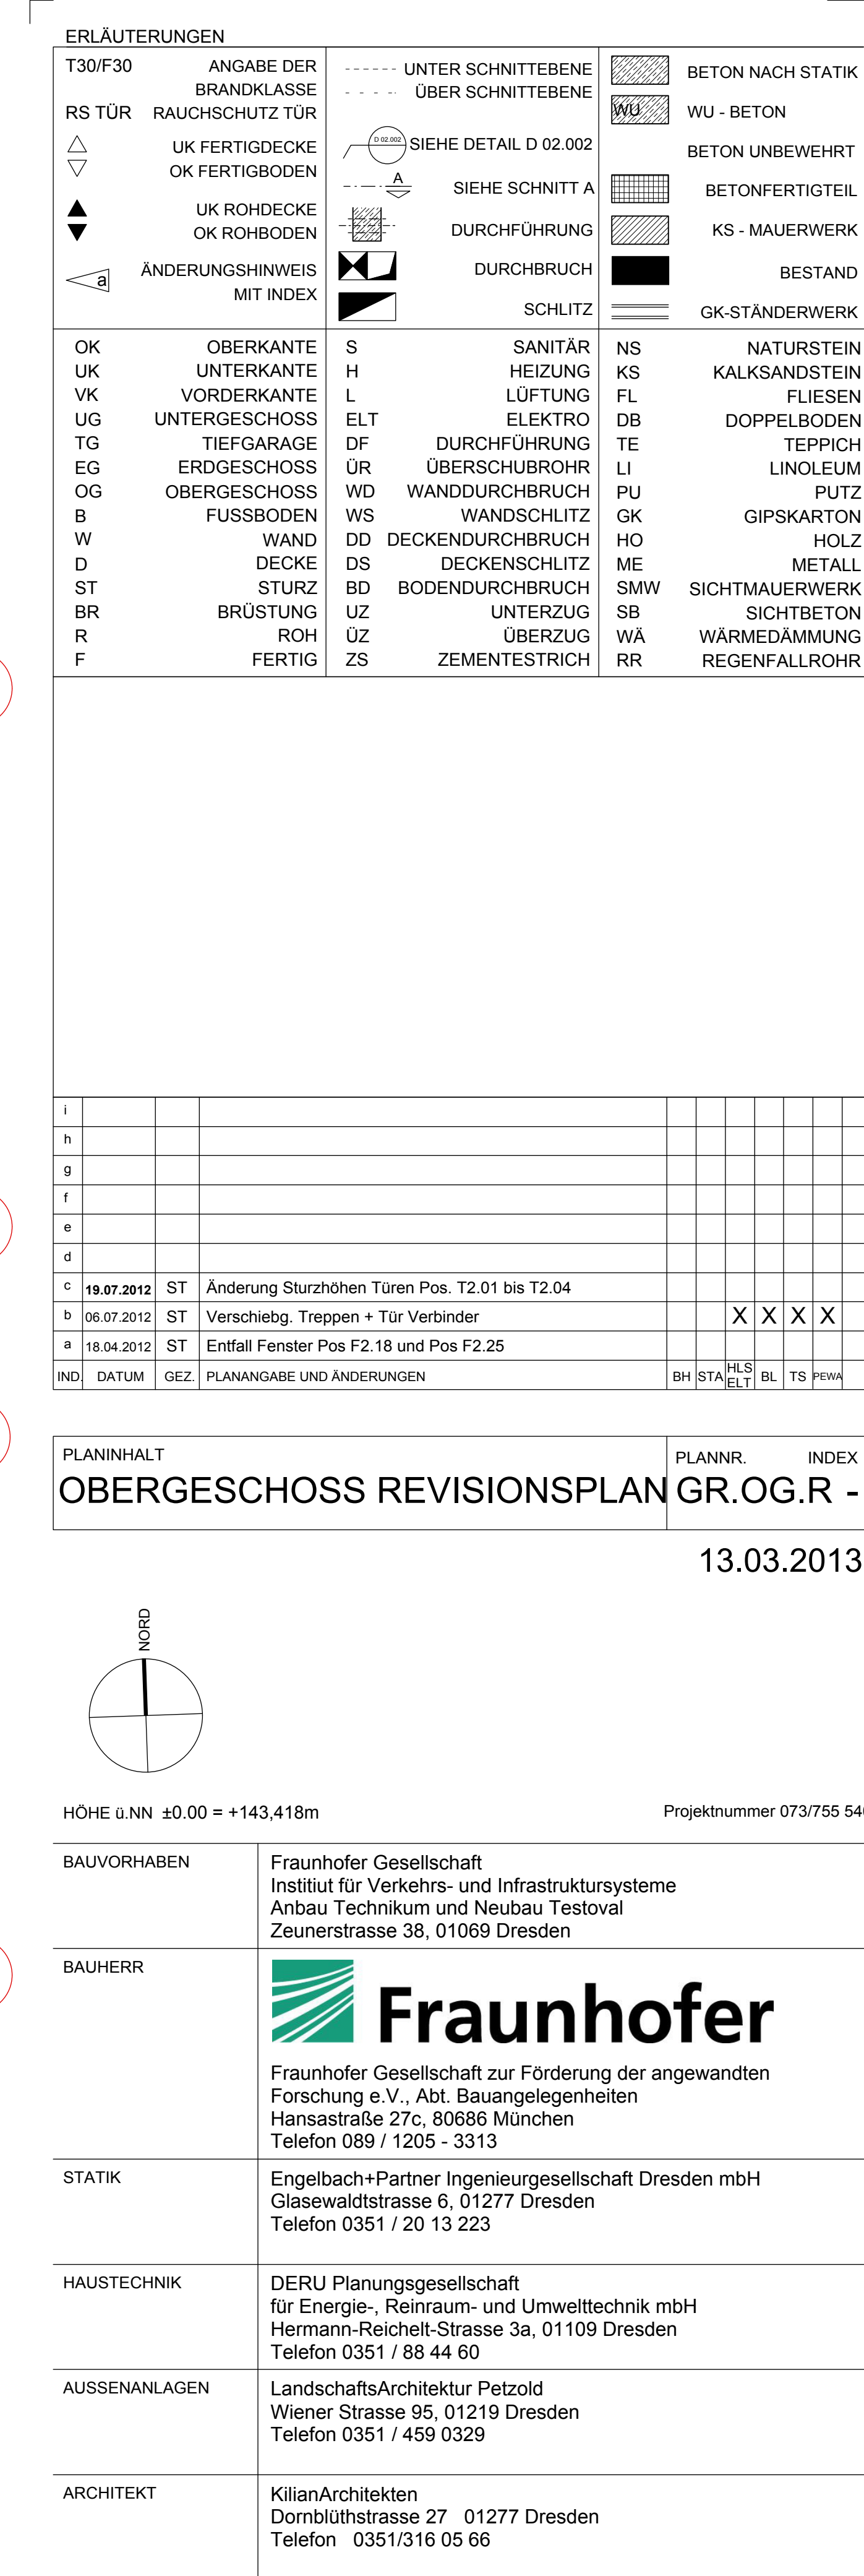

MASZSTAB	1:50	GEZ.	ST/TW	FORMAT	1300 x 594	DATUM	13.03.2013
PLANINHALT						PLANNR.	INDEX
OBERGESCHOSS REVISIONSPLAN						GR.OG.R -	
UNTERSCHRIFT ARCHITEKT			UNTERSCHRIFT BAUHERR				