



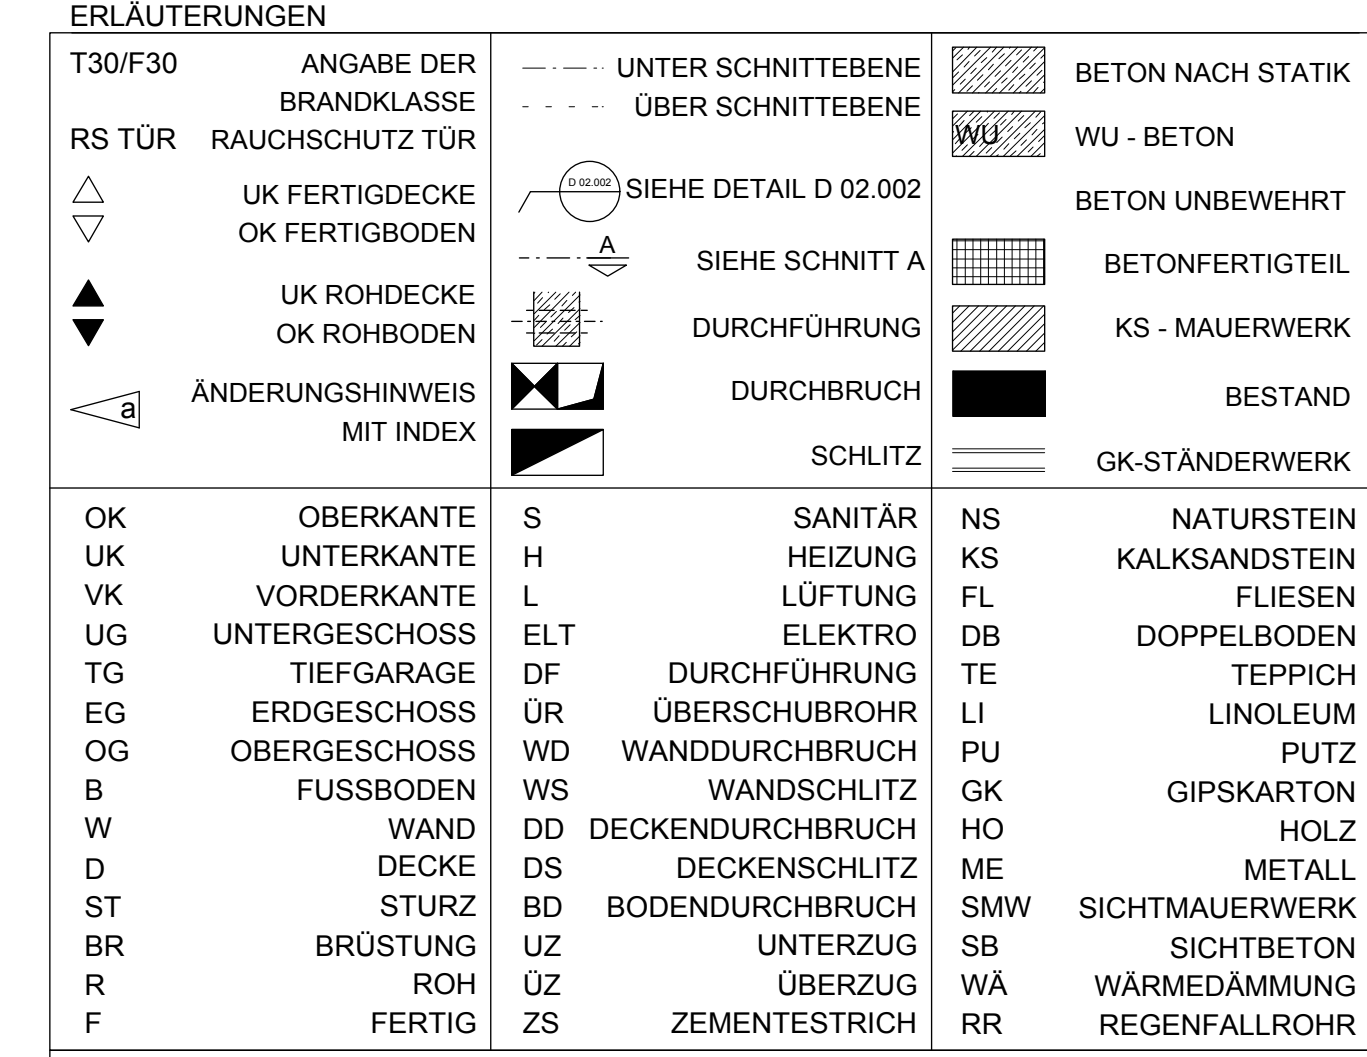

i					BH	STA	HLS ELY	BL	TS	PFWA
h										
g										
f										
e										
d										
c										
b										
a										
IND	DATUM	GEZ	PLANANGABE UND ÄNDERUNGEN		BH	STA	HLS ELY	BL	TS	PFWA

PLANINHALT	PLANNR.	INDEX
SCHNITT C REVISIONSPLAN	SN.C.R	-

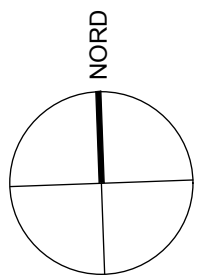

HÖHE ü.NN ±0.00 = +143,418m Projektnummer 073/755 540

BAUVORHABEN	Fraunhofer Gesellschaft Institut für Verkehrs- und Infrastrukturssysteme Anbau Technikum und Neubau Testoval Zeunerstrasse 38, 01069 Dresden		
BAUHERR	 Fraunhofer Fraunhofer Gesellschaft zur Förderung der angewandten Forschung e.V., Abt. Bauangelegenheiten Hansastraße 27c, 80686 München Telefon 089 / 1205 - 3313		
STATIK	Engelbach+Partner Ingenieurgesellschaft Dresden mbH Glasewaldstrasse 6, 01277 Dresden Telefon 0351 / 20 13 223		
HAUSTECHNIK	DERU Planungsgesellschaft für Energie-, Raum- und Umwelttechnik mbH Hermann-Reichelt-Strasse 3a, 01109 Dresden Telefon 0351 / 88 44 60		
AUSSENANLAGEN	LandschaftsArchitektur Petzold Wiener Strasse 95, 01219 Dresden Telefon 0351 / 459 0329		
ARCHITEKT	KilianArchitekten Dornblüthstrasse 27 01277 Dresden Telefon 0351/316 05 66		
MASZSTAB	M 1:50	GEZ.	ST/TW
FORMAT	1188 x 594mm	DATUM	13.03.2013
PLANINHALT	SCHNITT C REVISIONSPLAN		PLANNR. INDEX SN.C.R -
UNTERSCHRIFT ARCHITEKT	UNTERSCHRIFT BAUHERR		