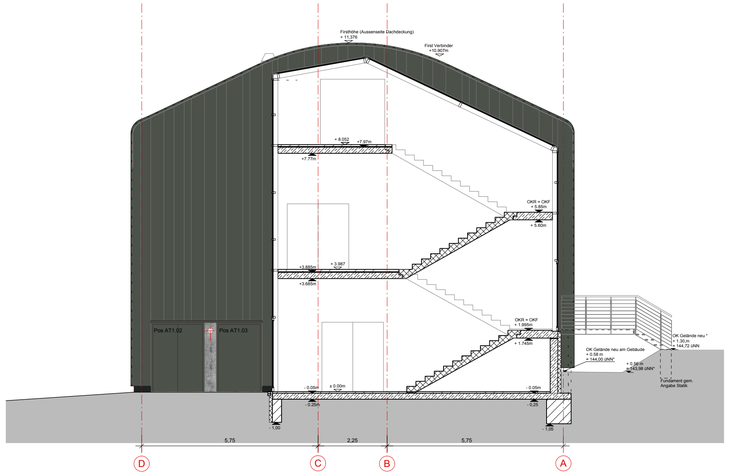

ANSICHT WEST

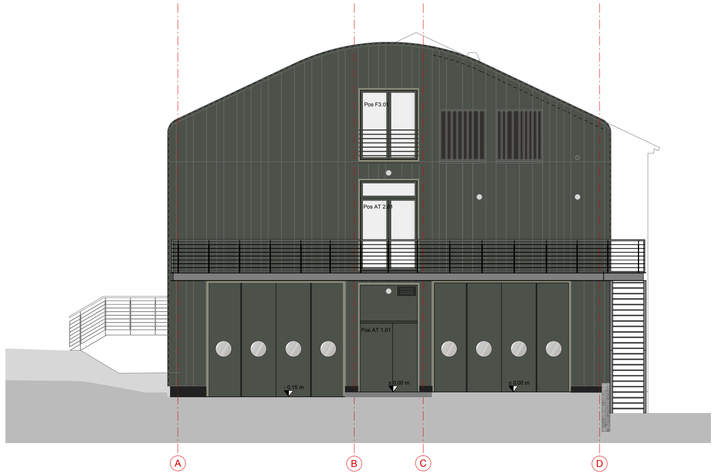

ANSICHT OST

ANSICHT SÜD

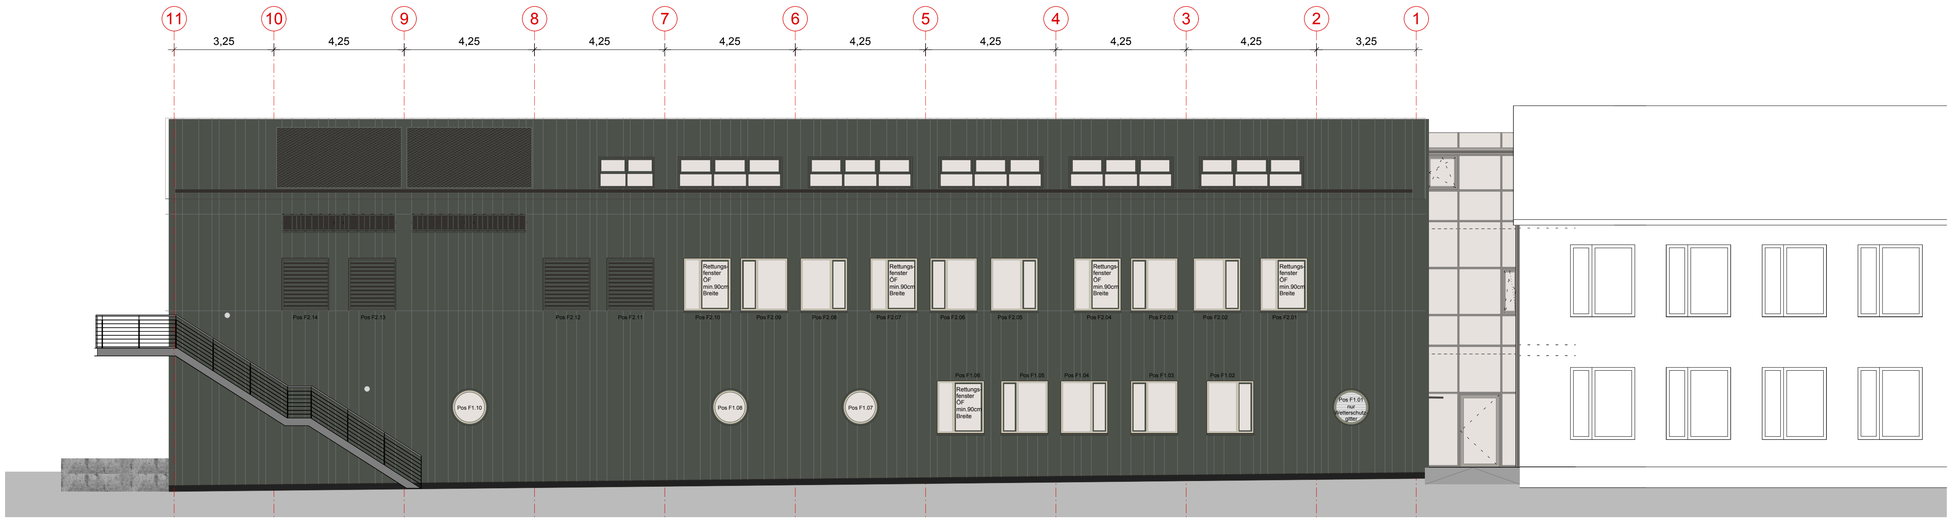

ANSICHT NORD

ERLÄUTERUNGEN

T30/F30	ANGABE DER BRANDKLASSE		UNTER SCHNITTEBENE		BETON NACH STATIK
RS TÜR	RAUCHSCHUTZ TÜR		ÜBER SCHNITTEBENE	WU	WU - BETON
△	UK FERTIGDECKE	0.02.002	SIEHE DETAIL D 02.002		BETON UNBEWEHRT
▽	OK FERTIGBODEN	A	SIEHE SCHNITT A		BETONFERTIGTEIL
▲	UK ROHDECKE		DURCHFÜHRUNG		KS - MAUERWERK
▼	OK ROHBODEN		DURCHBRUCH		BESTAND
a	ÄNDERUNGSHINWEIS MIT INDEX		SCHLITZ		GK-STÄNDERWERK

OK	OBERKANTE	S	SANITÄR	NS	NATURSTEIN
UK	UNTERKANTE	H	HEIZUNG	KS	KALKSANDSTEIN
VK	VORDERKANTE	L	LÜFTUNG	FL	FLIESEN
UG	UNTERGESCHOSS	ELT	ELEKTRO	DB	DOPPELBODEN
TG	TIEFGARAGE	DF	DURCHFÜHRUNG	TE	TEPPICH
EG	ERDGESCHOSS	ÜR	ÜBERSCHUBROHR	LI	LINOLEUM
OG	OBERGESCHOSS	WD	WANDDURCHBRUCH	PU	PUTZ
B	FUSSBODEN	WS	WANDSCHLITZ	GK	GIPSKARTON
W	WAND	DD	DECKENDURCHBRUCH	HO	HOLZ
D	DECKE	DS	DECKENSCHLITZ	ME	METALL
ST	STURZ	BD	BODENDURCHBRUCH	SMW	SICHTMAUERWERK
BR	BRÜSTUNG	UZ	UNTERZUG	SB	SICHTBETON
R	ROH	ÜZ	ÜBERZUG	WÄ	WÄRMEDÄMMUNG
F	FERTIG	ZS	ZEMENTESTRICH	RR	REGENFALLROHR

IND.	DATUM	GEZ.	PLANANGABE UND ÄNDERUNGEN	BH	STA	HLS ELT	BL	TS	PEWA
i									
h									
g									
f									
e									
d									
c									
b									
a									

PLANINHALT
ANSICHTEN REVISIONSPLAN

PLANNR. ANS.R
INDEX -

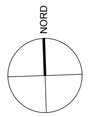

HÖHE ü.NN ±0.00 = +143,418m

Projektnummer 073/755 540

BAUVORHABEN	Fraunhofer Gesellschaft Institiut für Verkehrs- und Infrastruktursysteme Anbau Technikum und Neubau Testoval Zeunerstrasse 38, 01069 Dresden
BAUHERR	Fraunhofer Gesellschaft zur Förderung der angewandten Forschung e.V., Abt. Bauangelegenheiten Hansastraße 27c, 80686 München Telefon 089 / 1205 - 3313
STATIK	Engelbach+Partner Ingenieurgesellschaft Dresden mbH Glasewaldtstrasse 6, 01277 Dresden Telefon 0351 / 20 13 223
HAUSTECHNIK	DERU Planungsgesellschaft für Energie-, Reinraum- und Umwelttechnik mbH Hermann-Reichelt-Strasse 3a, 01109 Dresden Telefon 0351 / 88 44 60
AUSSENANLAGEN	LandschaftsArchitektur Petzold Wiener Strasse 95, 01219 Dresden Telefon 0351 / 459 0329
ARCHITEKT	KilianArchitekten Dornblüthstrasse 27 01277 Dresden Telefon 0351/316 05 66

MASZSTAB	GEZ.	FORMAT	DATUM
1:100	ST/TW	DIN A1	13.06.2013

PLANINHALT
ANSICHTEN REVISIONSPLAN

PLANNR. ANS.R
INDEX -

UNTERSCHRIFT ARCHITEKT

UNTERSCHRIFT BAUHERR